


 Arkcon Byggekonsult Katrinebergsgatan 19 504 39 Borås 033-120 120 post@arkcon.se www.arkcon.se		RITNINGSFÖRTECKNING KYPERED 1:20 BORÅS STAD BEFINTLIGT UTSEENDE		ANTAL BLAD 1		BLAD NR 1	
☒ A ☐ K ☐ E ☐ V ☐ M				UPPDRAG NR 18 102		SIGN A. Sekely	
				DATUM 2019.01.08		SENASTE ÄNDRING	
RITNINGSNUMMER	BET	RITNINGENS INNEHÅLL	A3 SKALA	RITNINGSDATUM	ÄNDRINGSDATUM		
<u>PRELIMINÄRHANDLING</u>							
A-40- SAMMANSATT REDOVISNING							
A-40-1-A100		PLAN 1, BOTTENPLAN	1:100				
A-40-1-A200		PLAN 2, ENTRÉPLAN	1:100				
A-40-1-A300		PLAN 3	1:100				
A-40-2-A100		SEKTION A-A	1:100				
A-40-2-A200		SEKTION B-B OCH C-C	1:100				
A-40-3-A100		FASAD MOT NODOST, SYDVÄST	1:100				
A-40-3-A200		FASAD MOT NORDVÄST, SYDOST	1:100				
A-B40- UNDERLAGSRITNINGAR							
A-B40-1-A100		PLAN 1, BOTTENPLAN	1:100	2018.02.08			
A-B40-1-A200		PLAN 2, ENTRÉPLAN	1:100	2018.02.08			
A-B40-1-A300		PLAN 3	1:100	2018.02.08			
A-B40-2-A100		SEKTION A-A	1:100	2018.02.08			
A-B40-2-A200		SEKTION B-B OCH C-C	1:100	2018.02.08			
A-B40-3-A100		FASAD MOT NORDOST, SYDVÄST	1:100	2018.02.08			
A-B40-3-A200		FASAD MOT NORDVÄST, SYDOST	1:100	2018.02.08			

2019-01-08 16:57:53 \\SERVER\arkcon\Projekt\Kypered 1:20 Hestraströjan 18 102 A-Rinningskypared 1:20.rvt

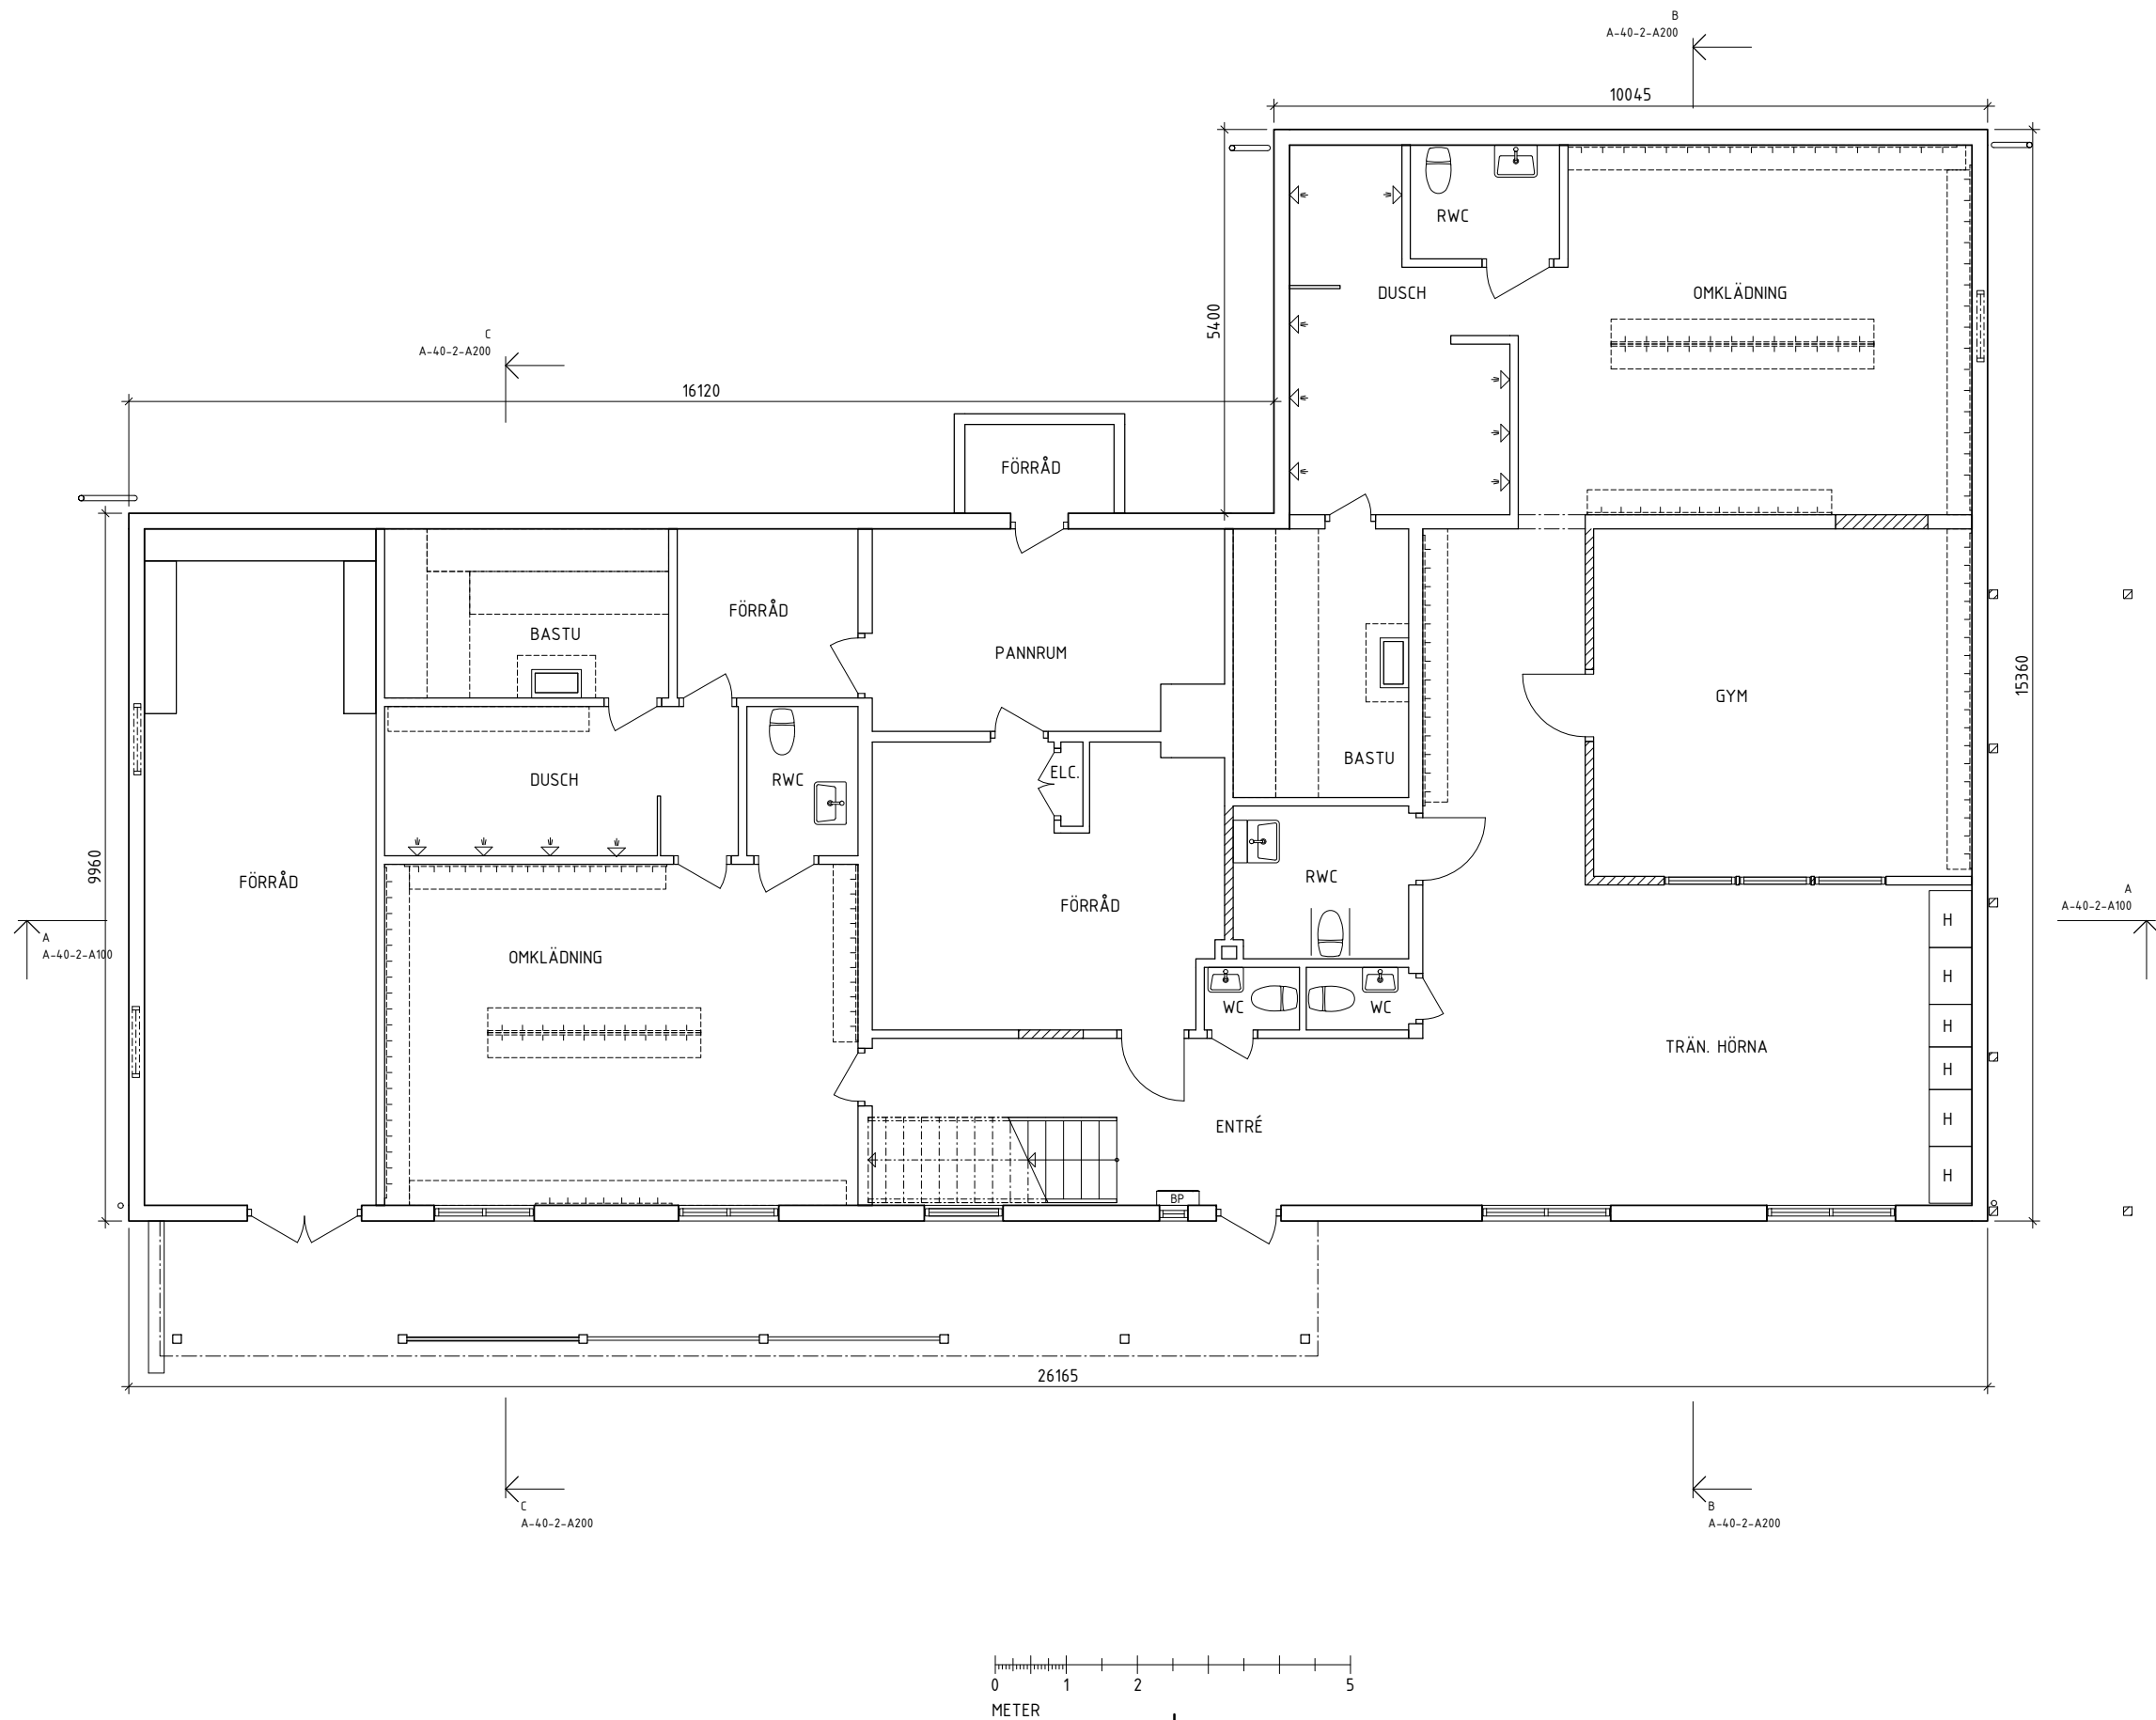


SYMBOLER:

- BEF VÄGG
- NY VÄGG
- EFTERLAGNING VÄGG
- RIVEN VÄGG
- BEF DÖRR
- NY DÖRR
- BEF FÖNSTER/
GLASPARTI
- NYTT FÖNSTER/
GLASPARTI

PH. 2019.01.08



BET	ÄNDRINGEN AVSER	SIGN	DATUM
PRELIMINÄRHANDLING			
BORÅS STAD KYPERED 1:20 BEFINTLIGT UTSEENDE			
 BYGGKONSULTER		Katrinebergsgatan 19 504 39 Borås 033-120 120 post@arkcon.se www.arkcon.se	
UPPDRAGSR	18 102	RITAD/KONSTR. AV	A. Sekely
DATUM		HANDLAGGARE	L. Carlsson
PLAN 1, BOTTENPLAN			
SKALA	1:50 (A1) 1:100 (A3)	NUMMER	A-40-1-A100

	BEF VÄGG
	NY VÄGG
	EFTERLAGNING VÄGG
	RIVEN VÄGG
	BEF DÖRR
	NY DÖRR
	BEF FÖNSTER/ GLASPARTI
	NYTT FÖNSTER/ GLASPARTI

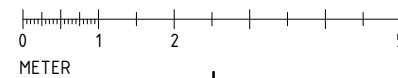

BET	ÄMRINGEN AVSEER	SIGN	DATUM
PRELIMINÄRHANDLING			
BORÅS STAD KYPERED 1:20 BEFINTLIGT UTSEENDE			
		Katrinebergsgatan: 19 504 39 Borås 033-120 120 post@arkcon.se www.arkcon.se	
UPPDAGAR 18 102		RITAD/KONSTR. AV A. Sekely	HANDLAGGARE L. Carlsson
DATUM		ANSVARIG L. Carlsson	
PLAN 2, ENTRÉPLAN			
SKALA 1:50 (A1) 1:100 (A3)	NUMMER A-40-1-A200		BET

2019-01-08 16:57:56 \\SERVER\arkcon\Projekt\Kypered 1:20 - Hestraströdan 18 102 A-Ritningar\Kypered 1:20.rvt

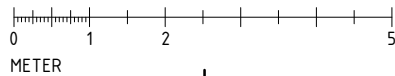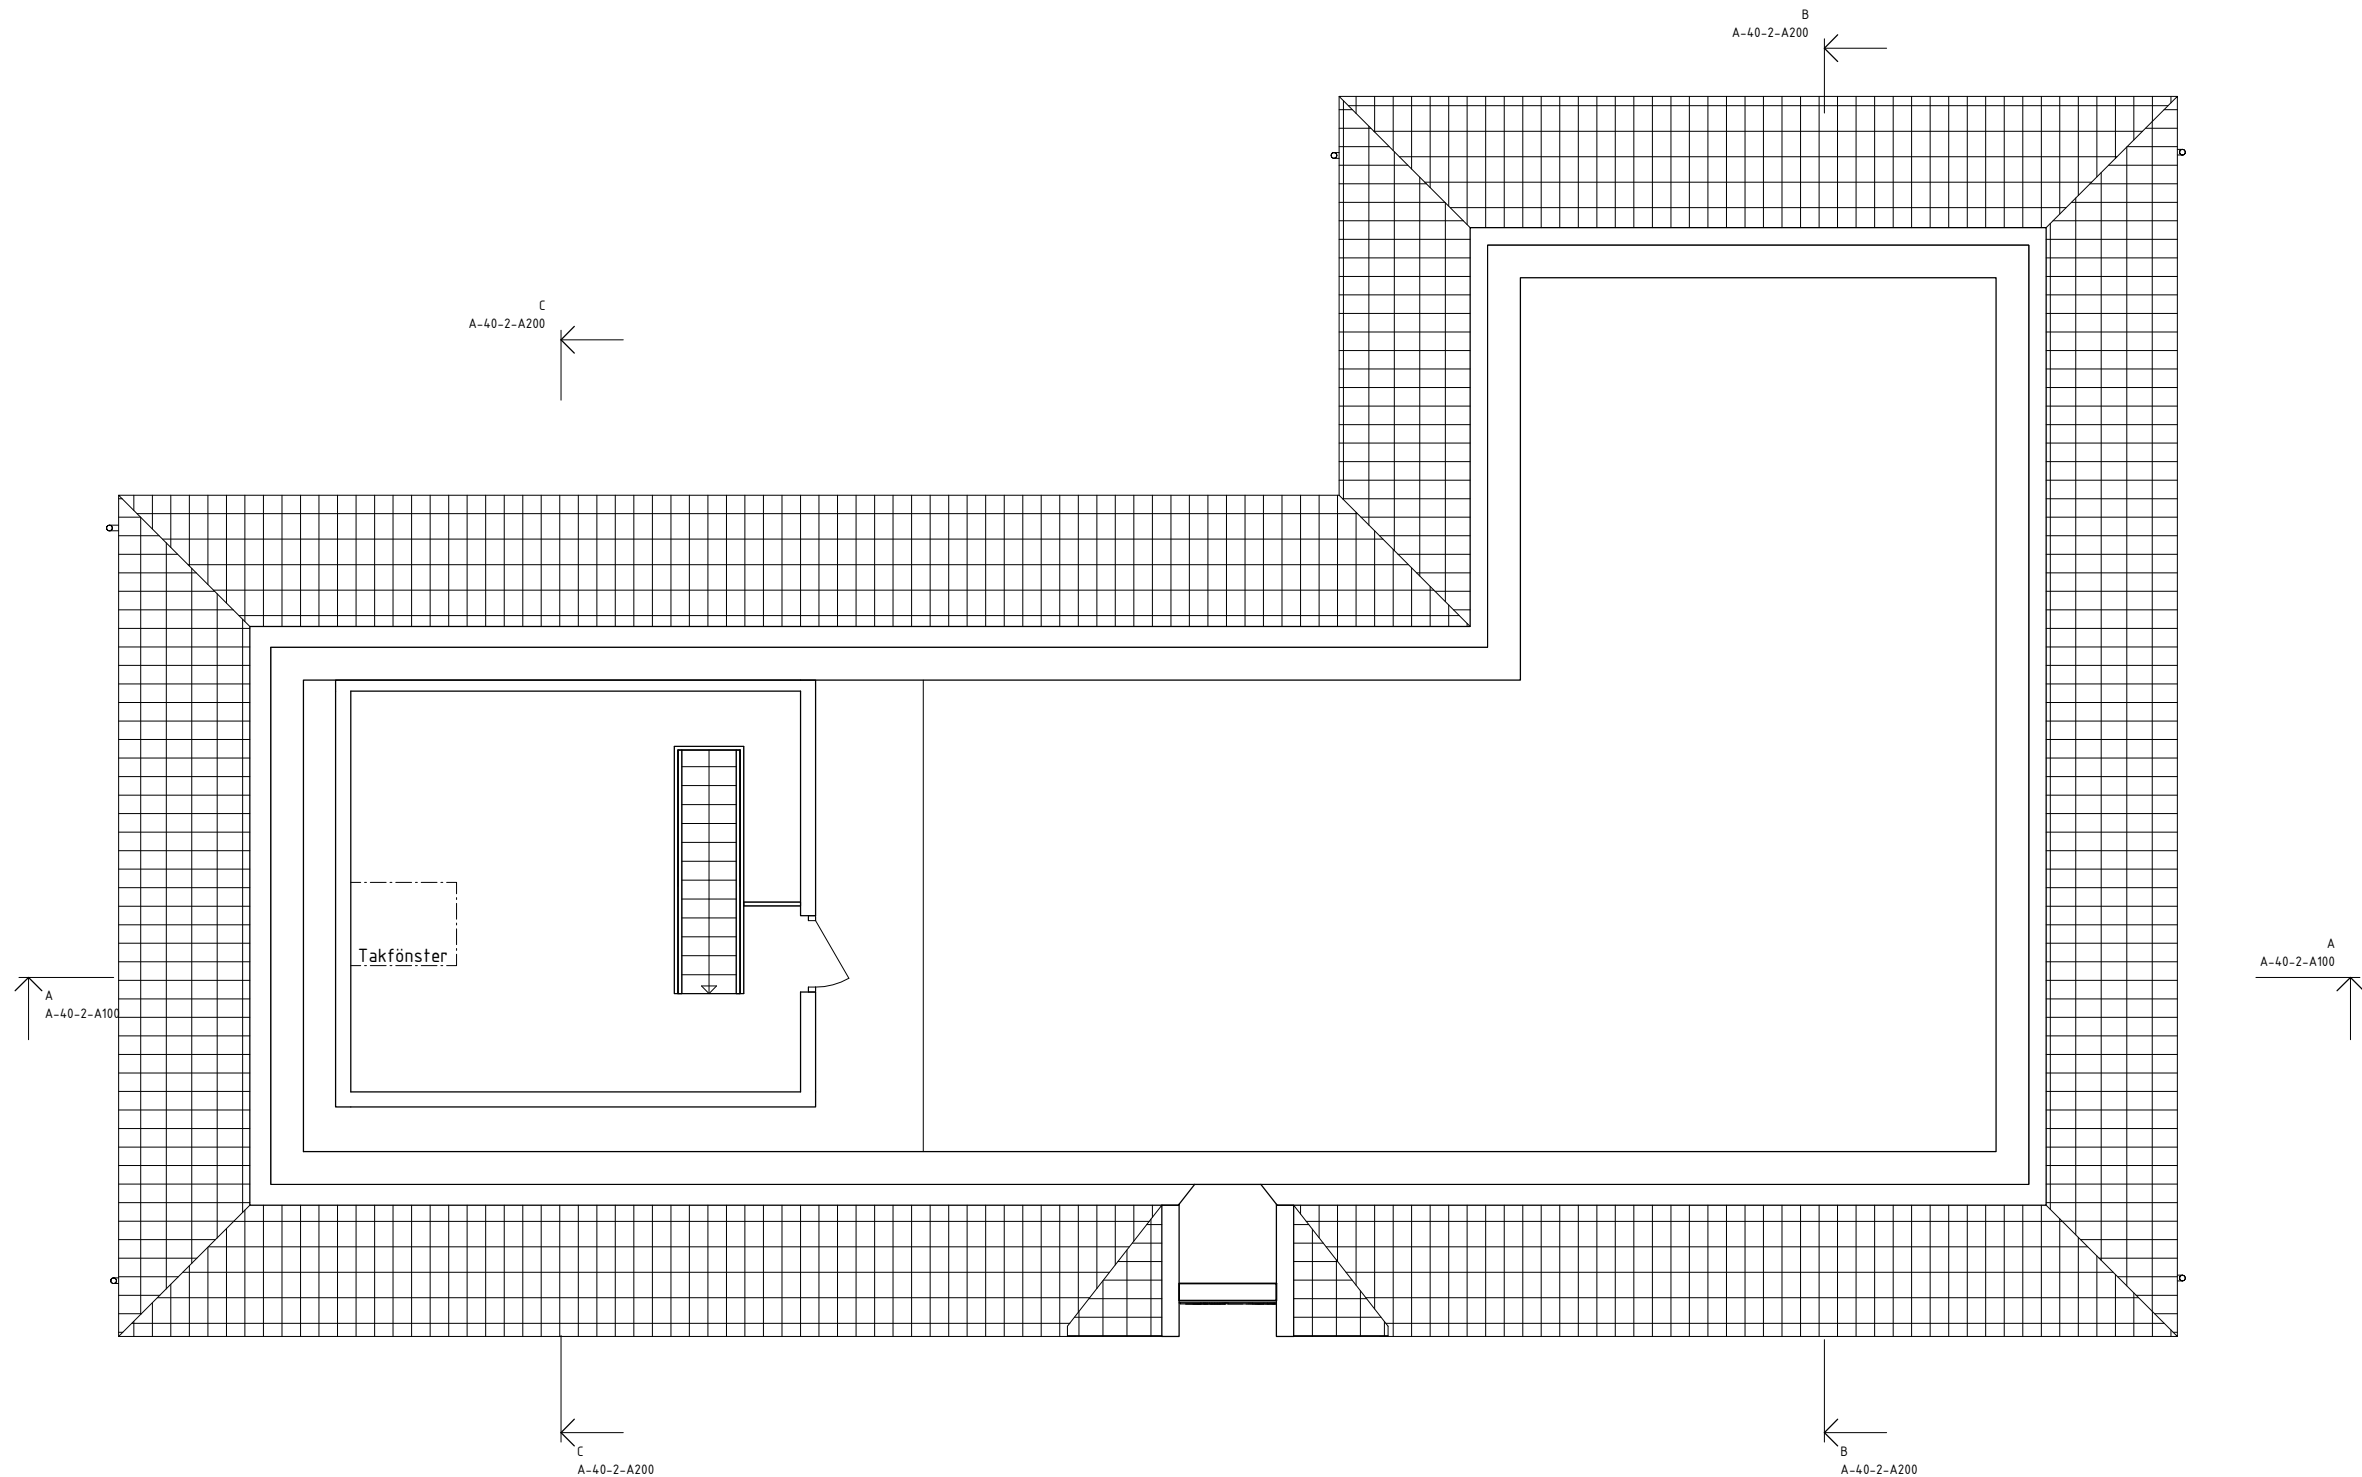


SYMBOLER:


- BEF VÄGG
- NY VÄGG
- EFTERLAGNING VÄGG
- RIVEN VÄGG
- BEF DÖRR
- NY DÖRR
- BEF FÖNSTER/
GLASPARTI
- NYTT FÖNSTER/
GLASPARTI

PH. 2019.01.08

BET	ÄNDRINGEN AVSER	SIGN	DATUM
PRELIMINÄRHANDLING			
BORÅS STAD KYPERED 1:20 BEFINTLIGT UTSEENDE			
 BYGGKONSULTER		Katrinebergsgatan 19 504 39 Borås 033-120 120 post@arkcon.se www.arkcon.se	
UPPDRAG NR 18 102	RITAD/KONSTR. AV A. Sekely	HANDLAGGARE L. Carlsson	
DATUM	ANSVARIG L. Carlsson		
PLAN 3			
SKALA 1:50 (A1) 1:100 (A3)	NUMMER A-40-1-A300	BET	

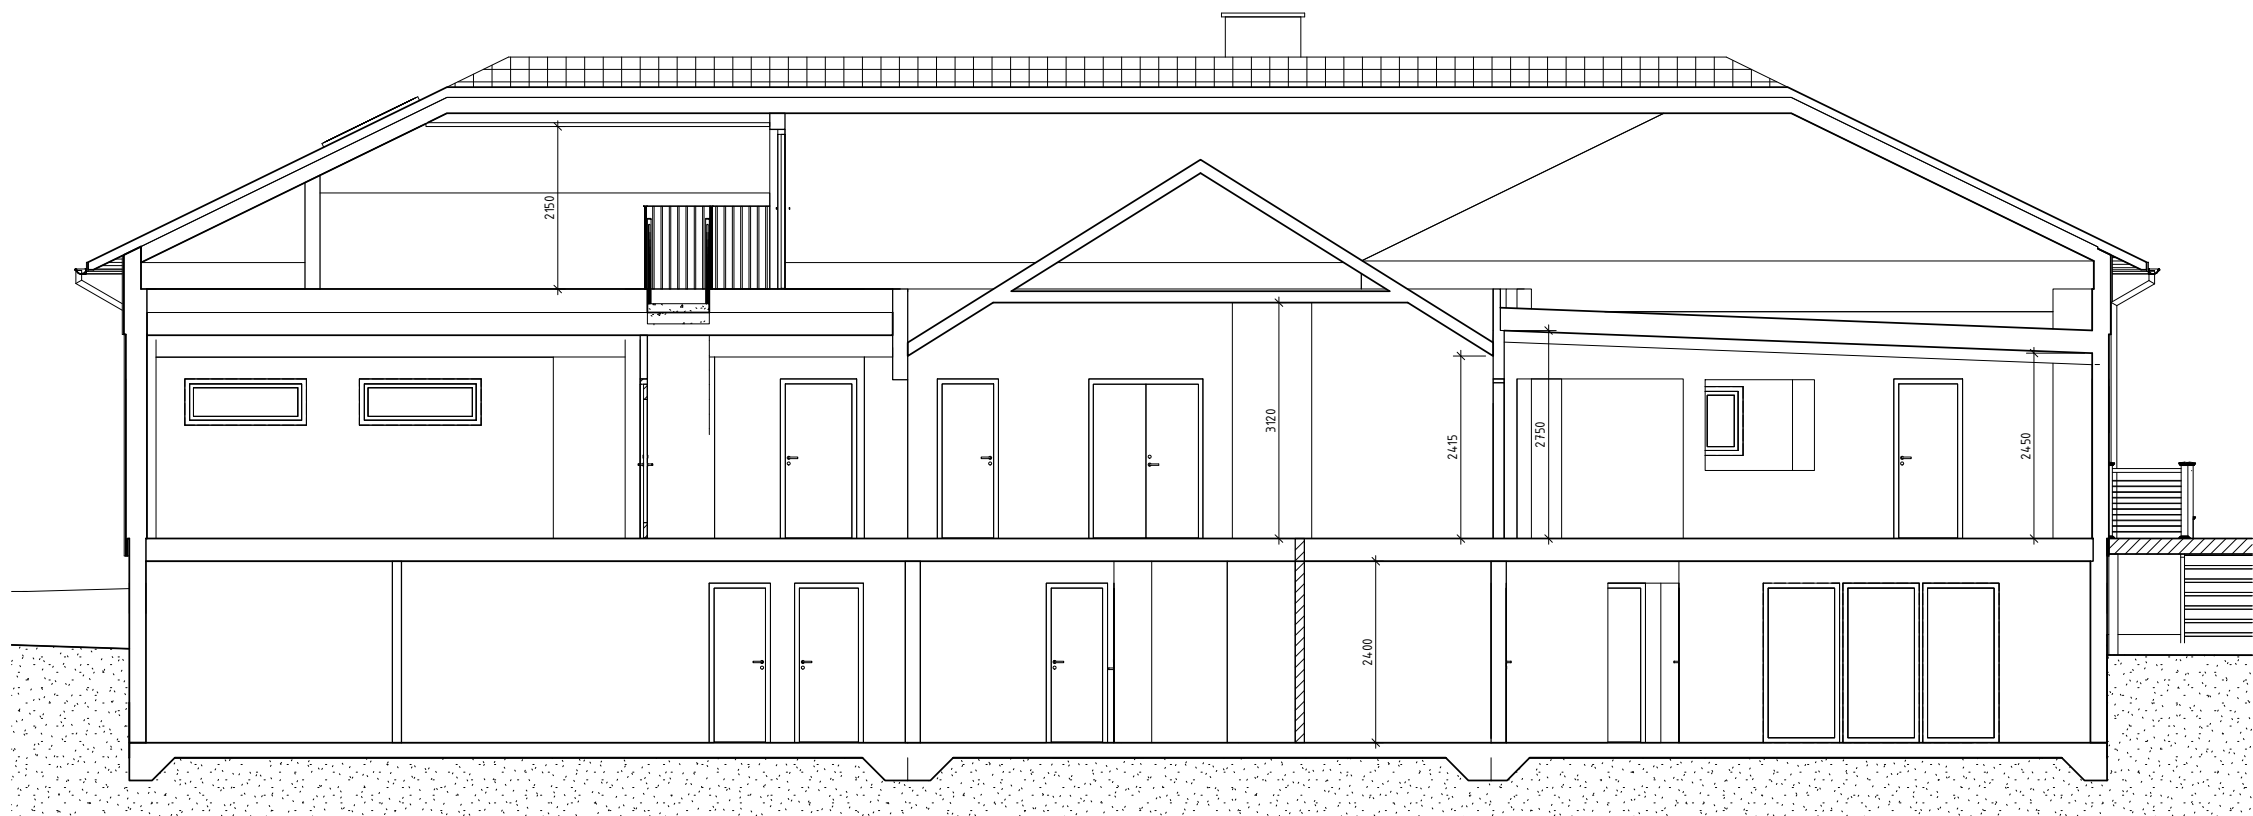

SEKTION A-A

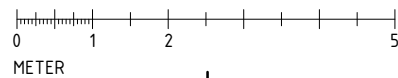


PH. 2019.01.08


BET	ÄNDRINGEN AVSER	SIGN	DATUM
PRELIMINÄRHANDLING			
BORÅS STAD KYPERED 1:20 BEFINTLIGT UTSEENDE			
 BYGGKONSULTER		Katrinebergsgatan 19 504 39 Borås 033-120 120 post@arkcon.se www.arkcon.se	
UPPDRAG NR	RITAD/KONSTR. AV	HANDLAGGARE	
18 102	A. Sekely	L. Carlsson	
DATUM	ANSVARIG		
	L. Carlsson		
SEKTION A-A			
SKALA	1:50 (A1) 1:100 (A3)	NUMMER	A-40-2-A100
			BET



SEKTION B-B

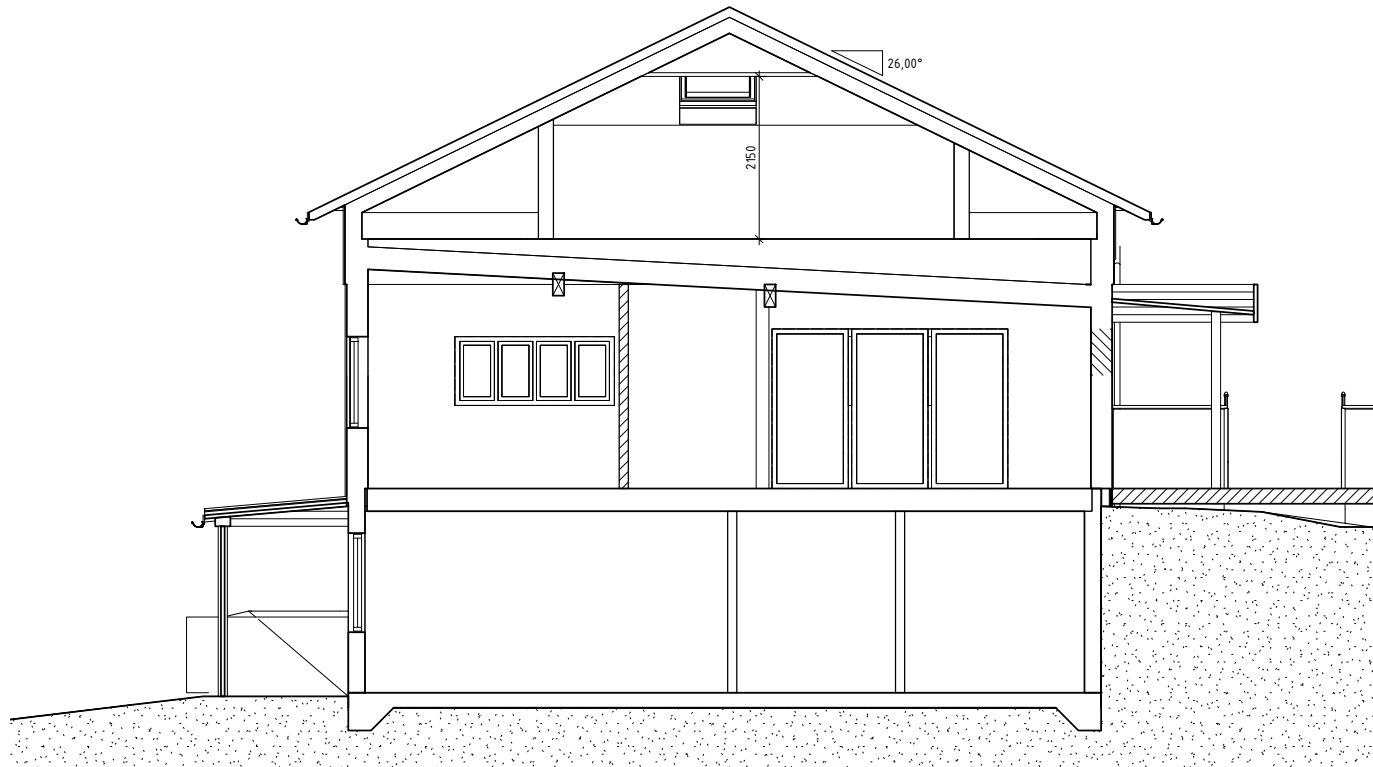


SEKTION C-C

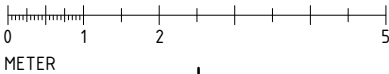


PH. 2019.01.08

BET	ÄNDRINGEN AVSER	SIGN	DATUM
PRELIMINÄRHANDLING			
BORÅS STAD KYPERED 1:20 BEFINTLIGT UTSEENDE			
 BYGGKONSULTER		Katrinebergsgatan 19 504 39 Borås 033-120 120 post@arkcon.se www.arkcon.se	
UPPDRAGSR	18 102	RITAD/KONSTR. AV	A. Sekely
DATUM	18 102	ANSVARIG	L. Carlsson
SEKTION B-B OCH C-C			
SKALA	1:50 (A1) 1:100 (A3)	NUMMER	A-40-2-A200
			BET

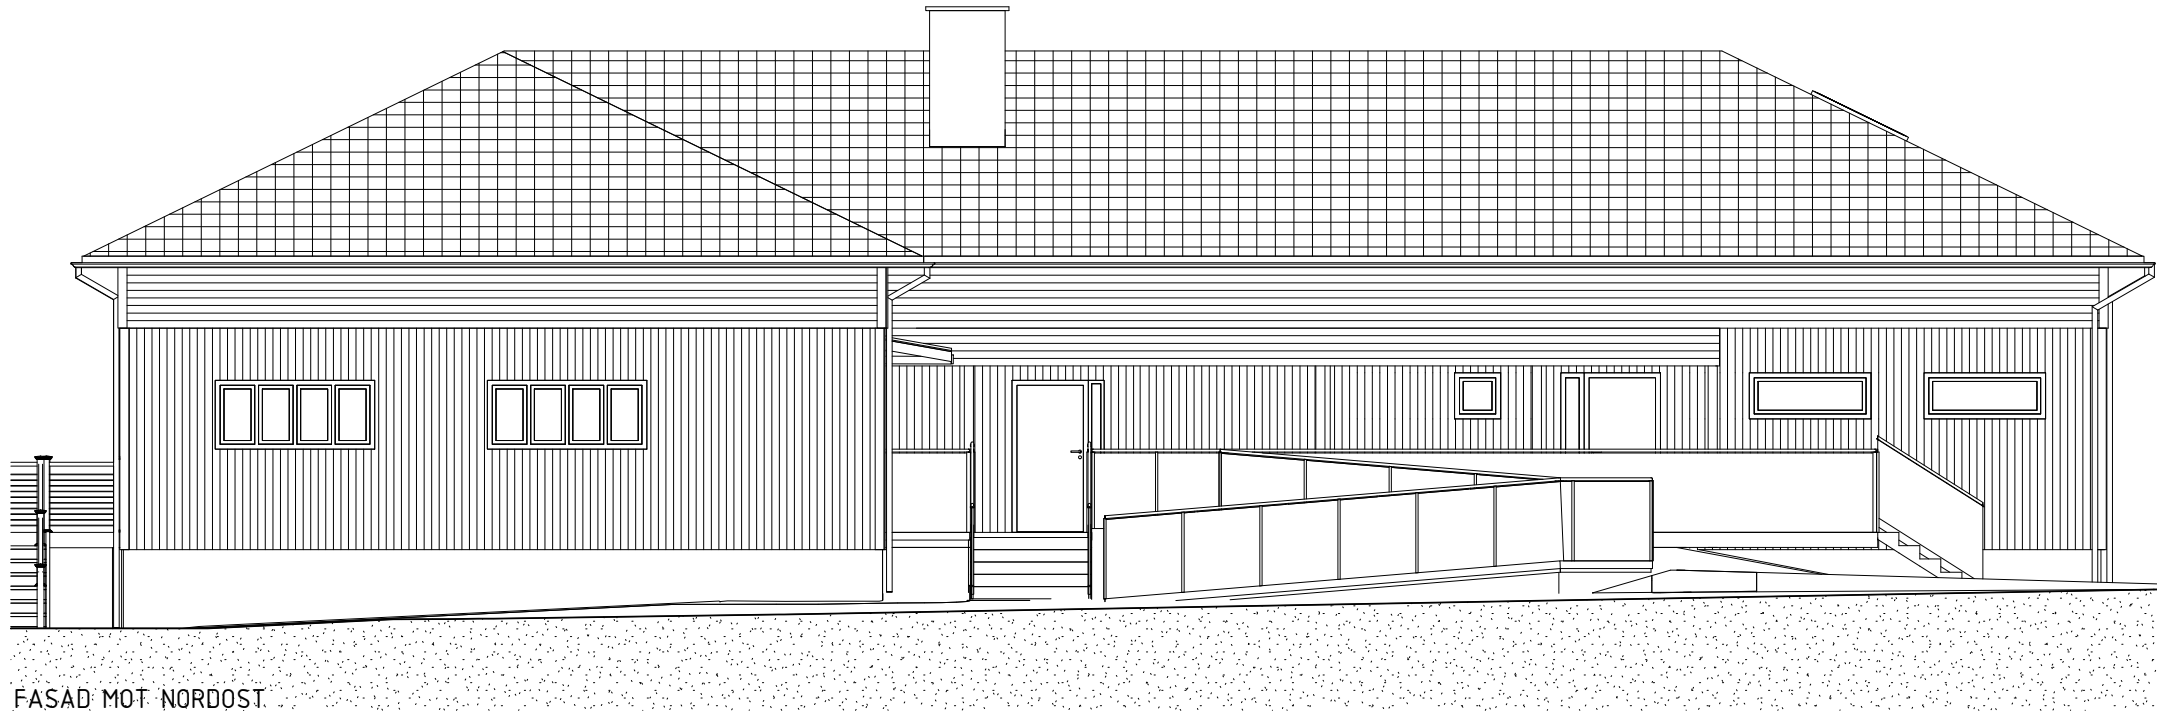


PH. 2019.01.08

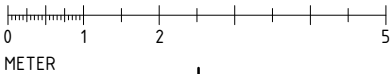


BET	ÄNDRINGEN AVSER	SIGN	DATUM
PRELIMINÄRHANDLING			
BORÅS STAD			
KYPERED 1:20			
BEFINTLIGT UTSEENDE			
		Katrinebergsgatan 19 504 39 Borås 033-120 120 post@arkcon.se www.arkcon.se	
UPPDRAG NR	RITAD/KONSTR. AV	HANDLAGGARE	
18 102	A. Sekely	L. Carlsson	
DATUM	ANSVARIG		
	L. Carlsson		
FASAD MOT NODOST, SYDVÄST			
SKALA	1:50 (A1)	NUMMER	BET
	1:100 (A3)	A-40-3-A100	



FASAD MOT NORDVAST

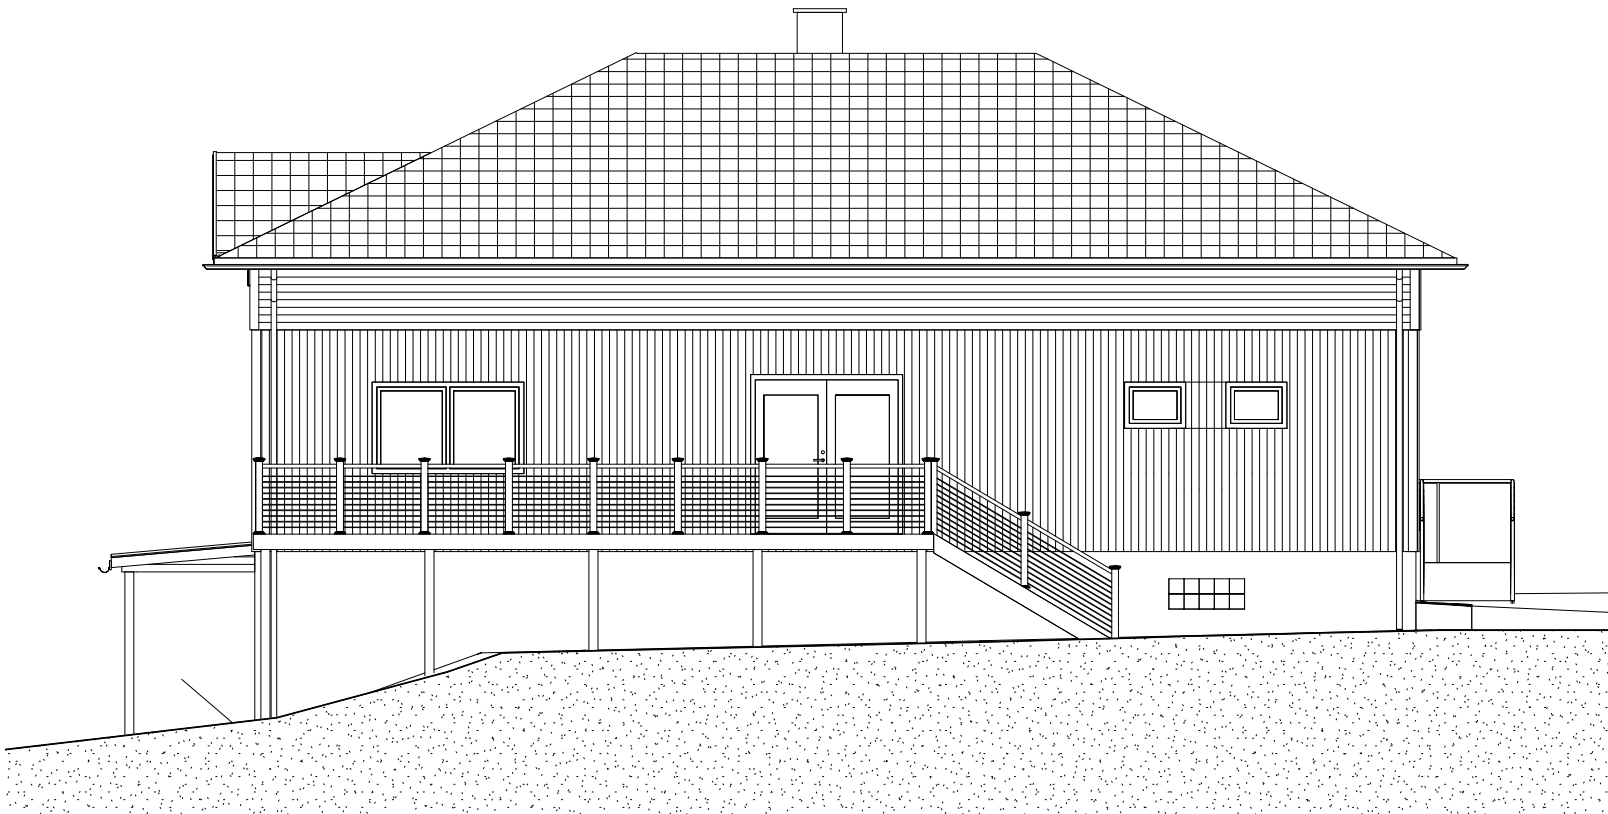


FASAD MOT SYDOST


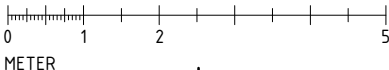


PH. 2019.01.08



BET	ÄNDRINGEN AVSER	SIGN	DATUM
PRELIMINÄRHANDLING			
BORÅS STAD KYPERED 1:20 BEFINTLIGT UTSEENDE			
 BYGGKONSULTER		Katrinebergsgatan 19 504 39 Borås 033-120 120 post@arkcon.se www.arkcon.se	
UPPDRAG NR 18 102	RITAD/KONSTR. AV A. Sekely	HANDLAGGARE L. Carlsson	
DATUM	ANSVARIG L. Carlsson		
FASAD MOT NORDVÄST, SYDOST			
SKALA 1:50 (A1) 1:100 (A3)	NUMMER A-40-3-A200	BET	

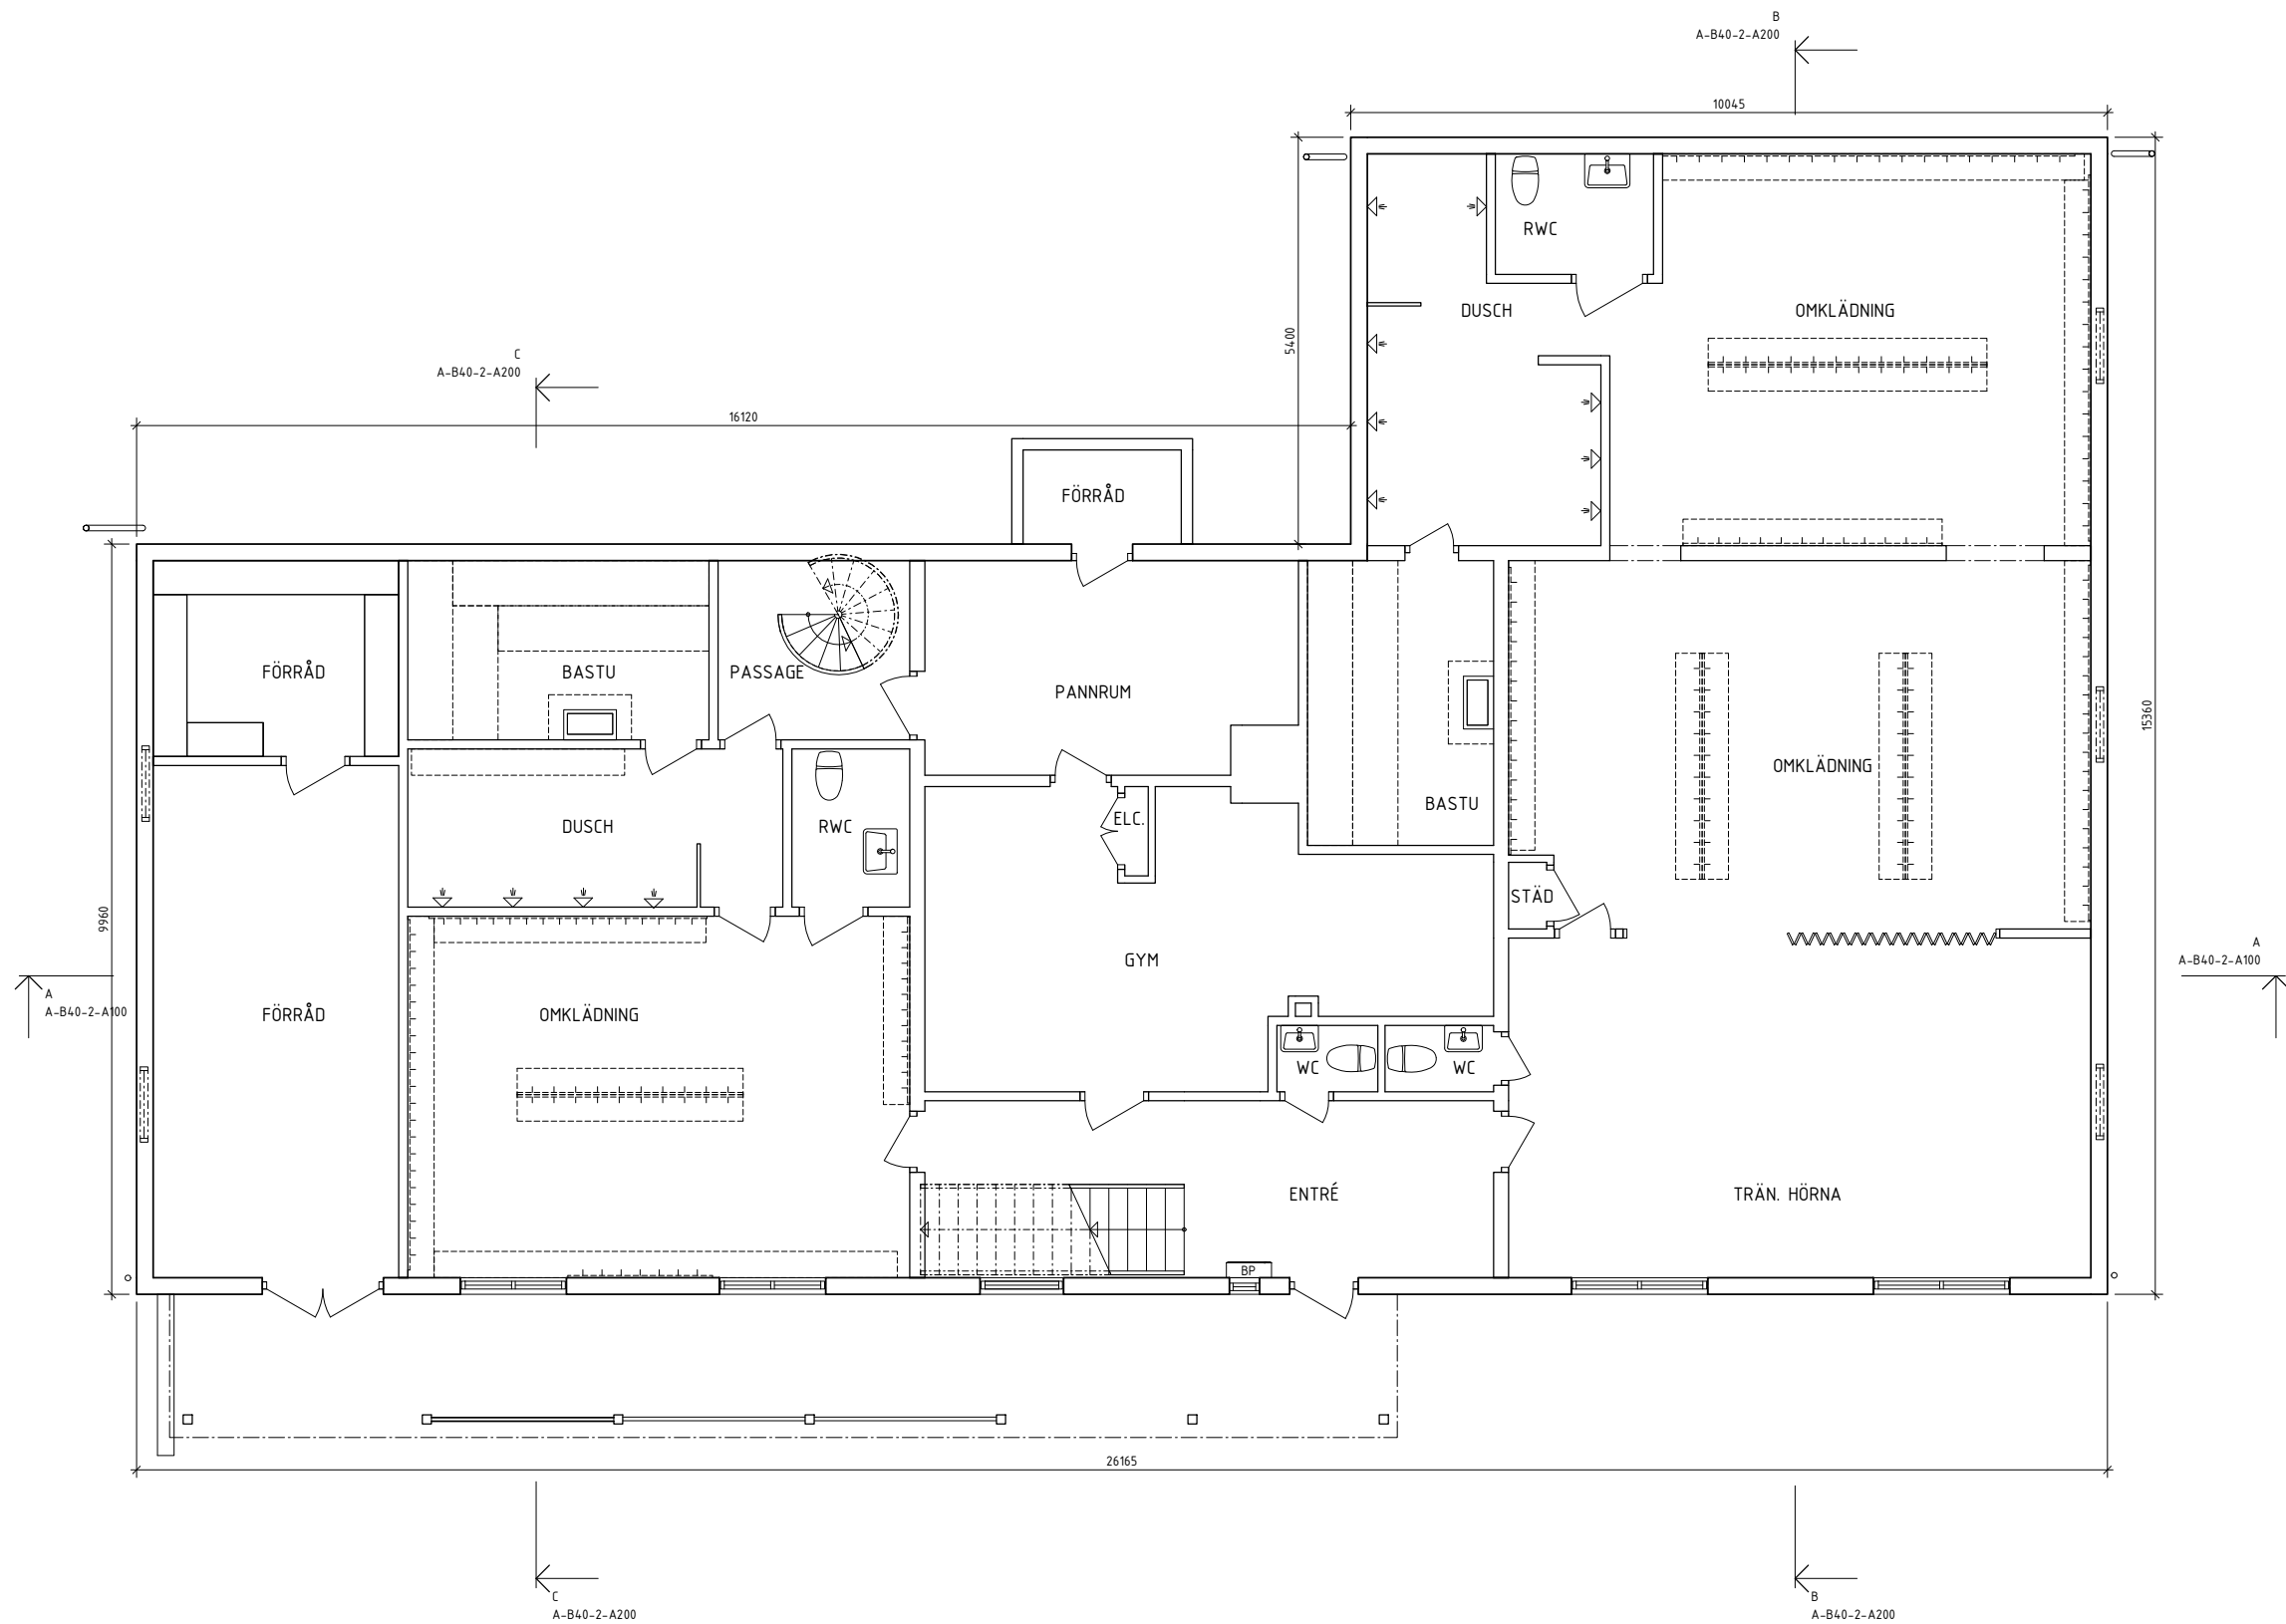

BET	ÄNDRINGEN AVSER	SIGN	DATUM
RELATIONSHANDLING			
BORÅS STAD KYPERED 1:20 BEFINTLIGT UTSEENDE			
		Katrinebergsgatan 19 504 39 Borås	
ARKCON BYGGKONSULTER		033-120 120 post@arkcon.se www.arkcon.se	
UPPDRAGSR	18 102	RITAD/KONSTR. AV	HANDLAGGARE
DATUM	2018.02.08	ANSVARIG	L. Carlsson
PLAN 1, BOTTENPLAN			
SKALA	1:50 (A1) 1:100 (A3)	NUMMER	A-B40-1-A100

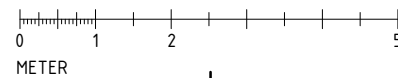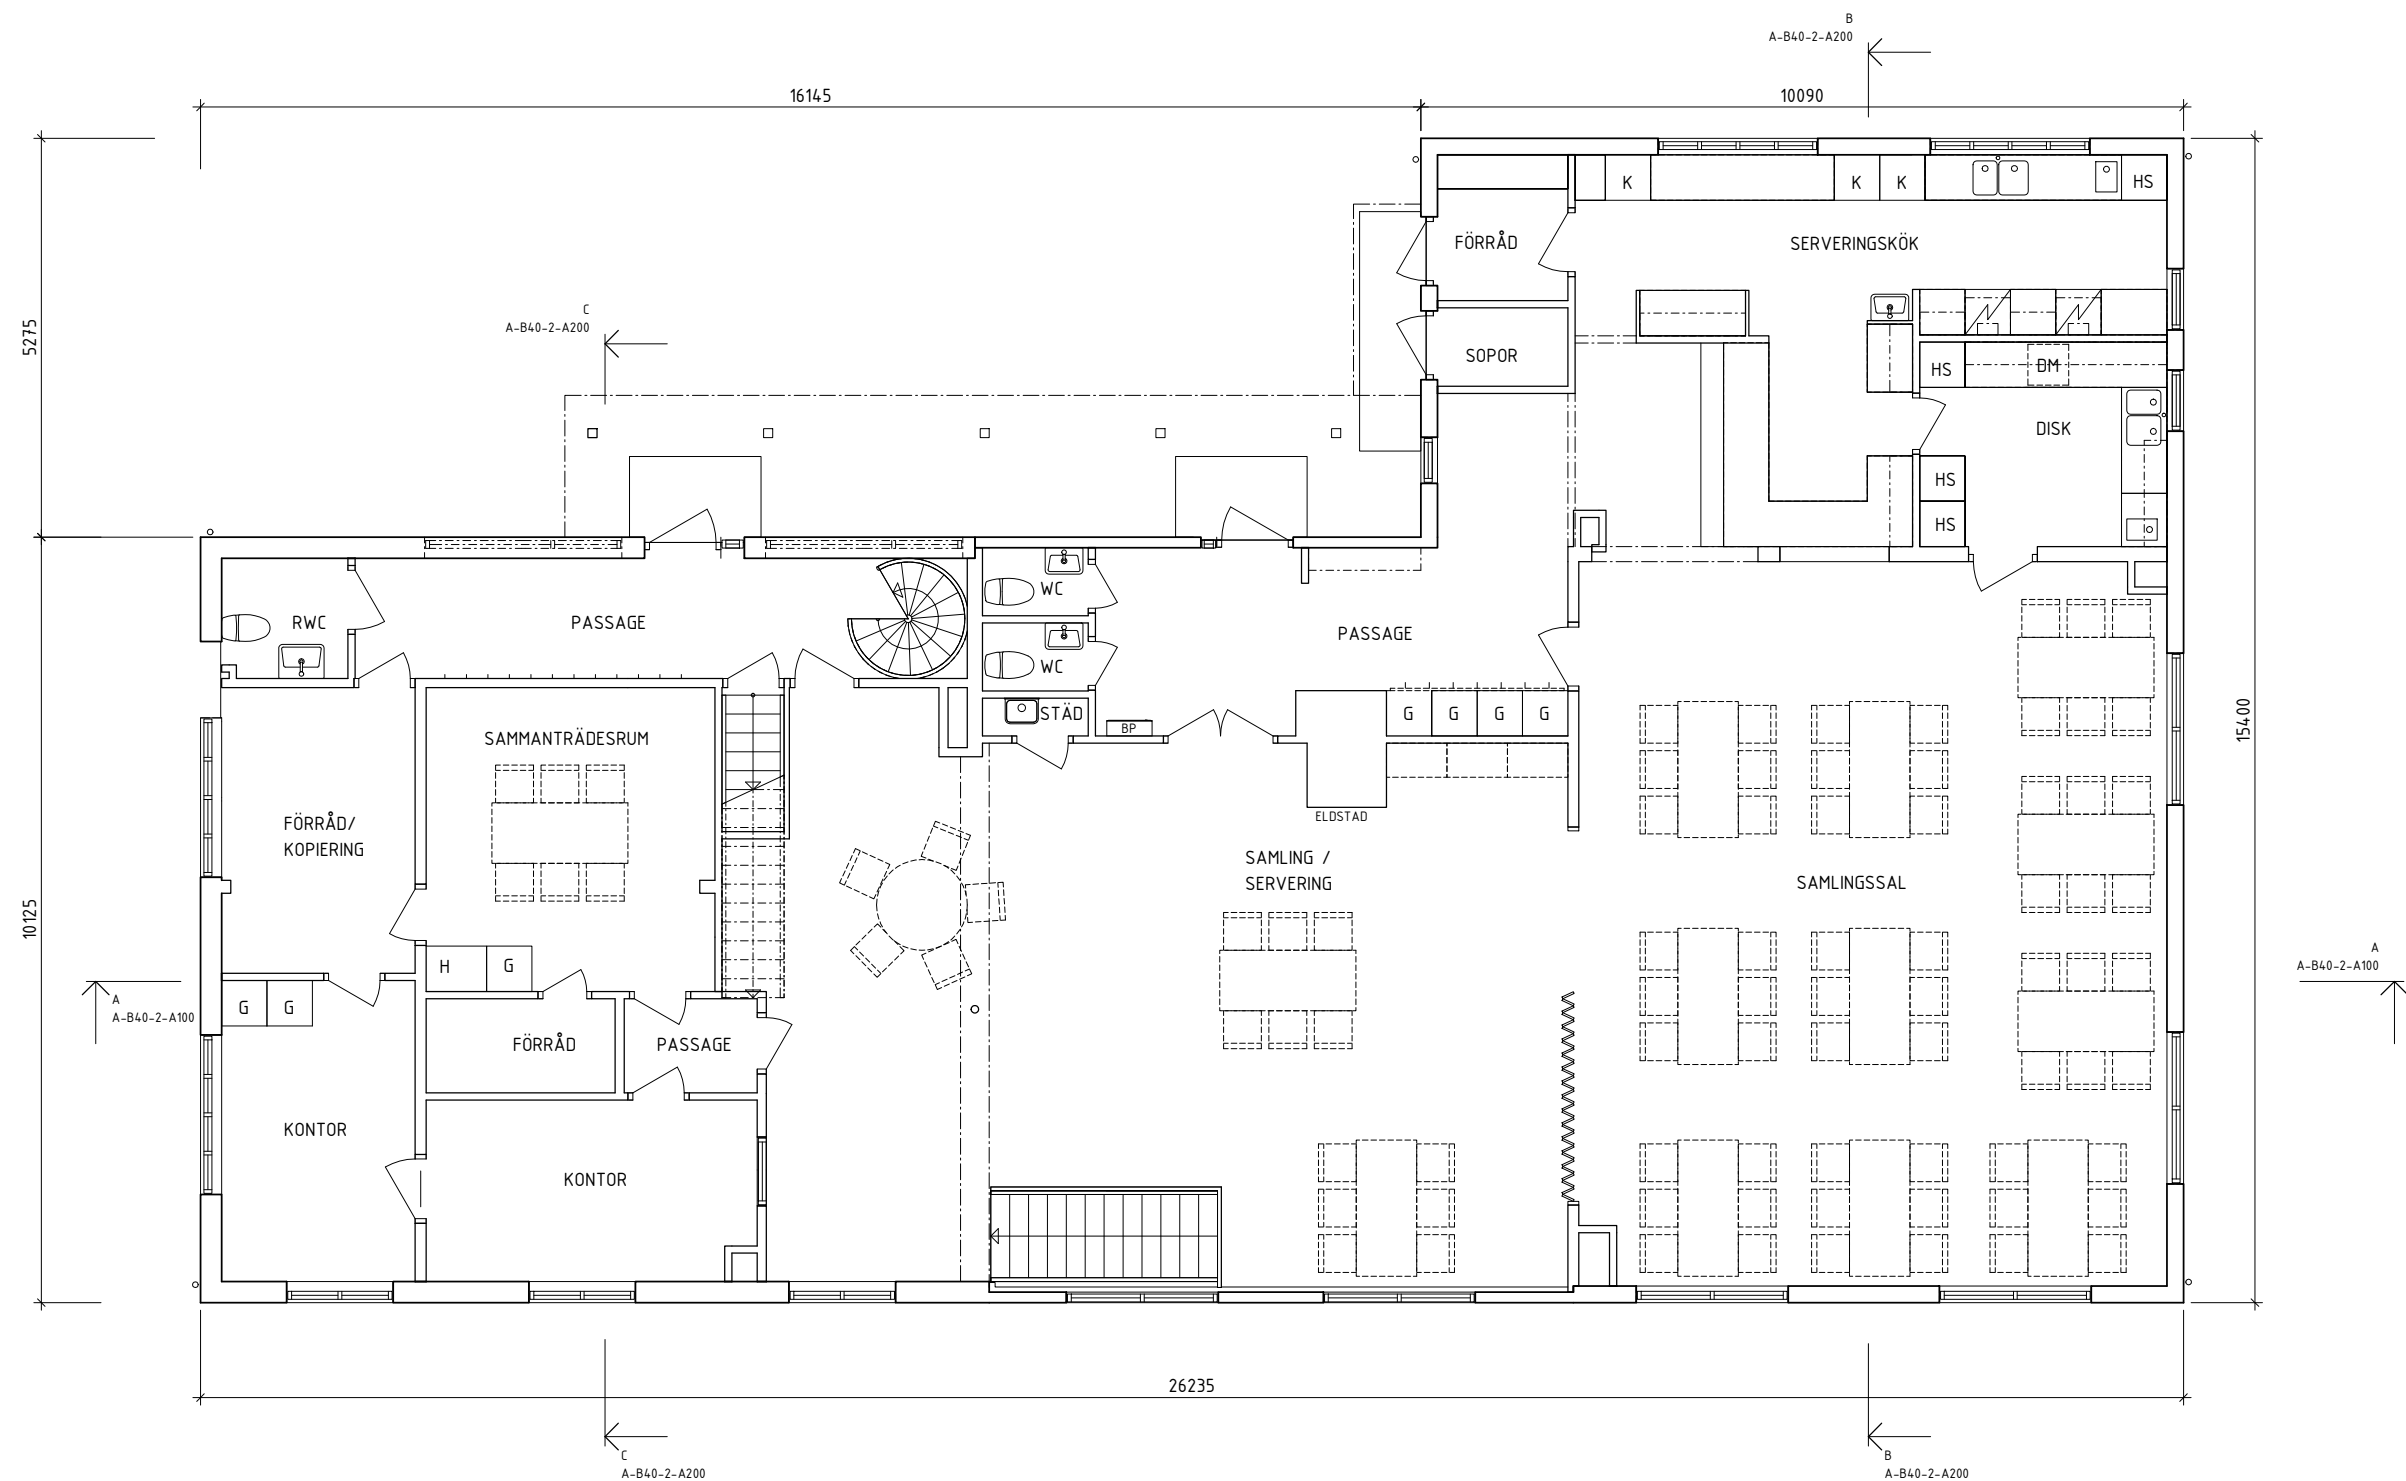


BET	ÄNDRINGEN AVSER	SIGN	DATUM
RELATIONSHANDLING			
BORÅS STAD KYPERED 1:20 BEFINTLIGT UTSEENDE			
 BYGGKONSULTER		Katrinebergsgatan 19 504 39 Borås 033-120 120 post@arkcon.se www.arkcon.se	
UPPDRAGSR	18 102	RITAD/KONSTR. AV	HANDLAGGARE
DATUM	2018.02.08	ANSVARIG	L. Carlsson
PLAN 2, ENTRÉPLAN			
SKALA	1:50 (A1) 1:100 (A3)	NUMMER	A-B40-1-A200
			BET

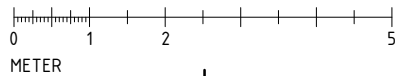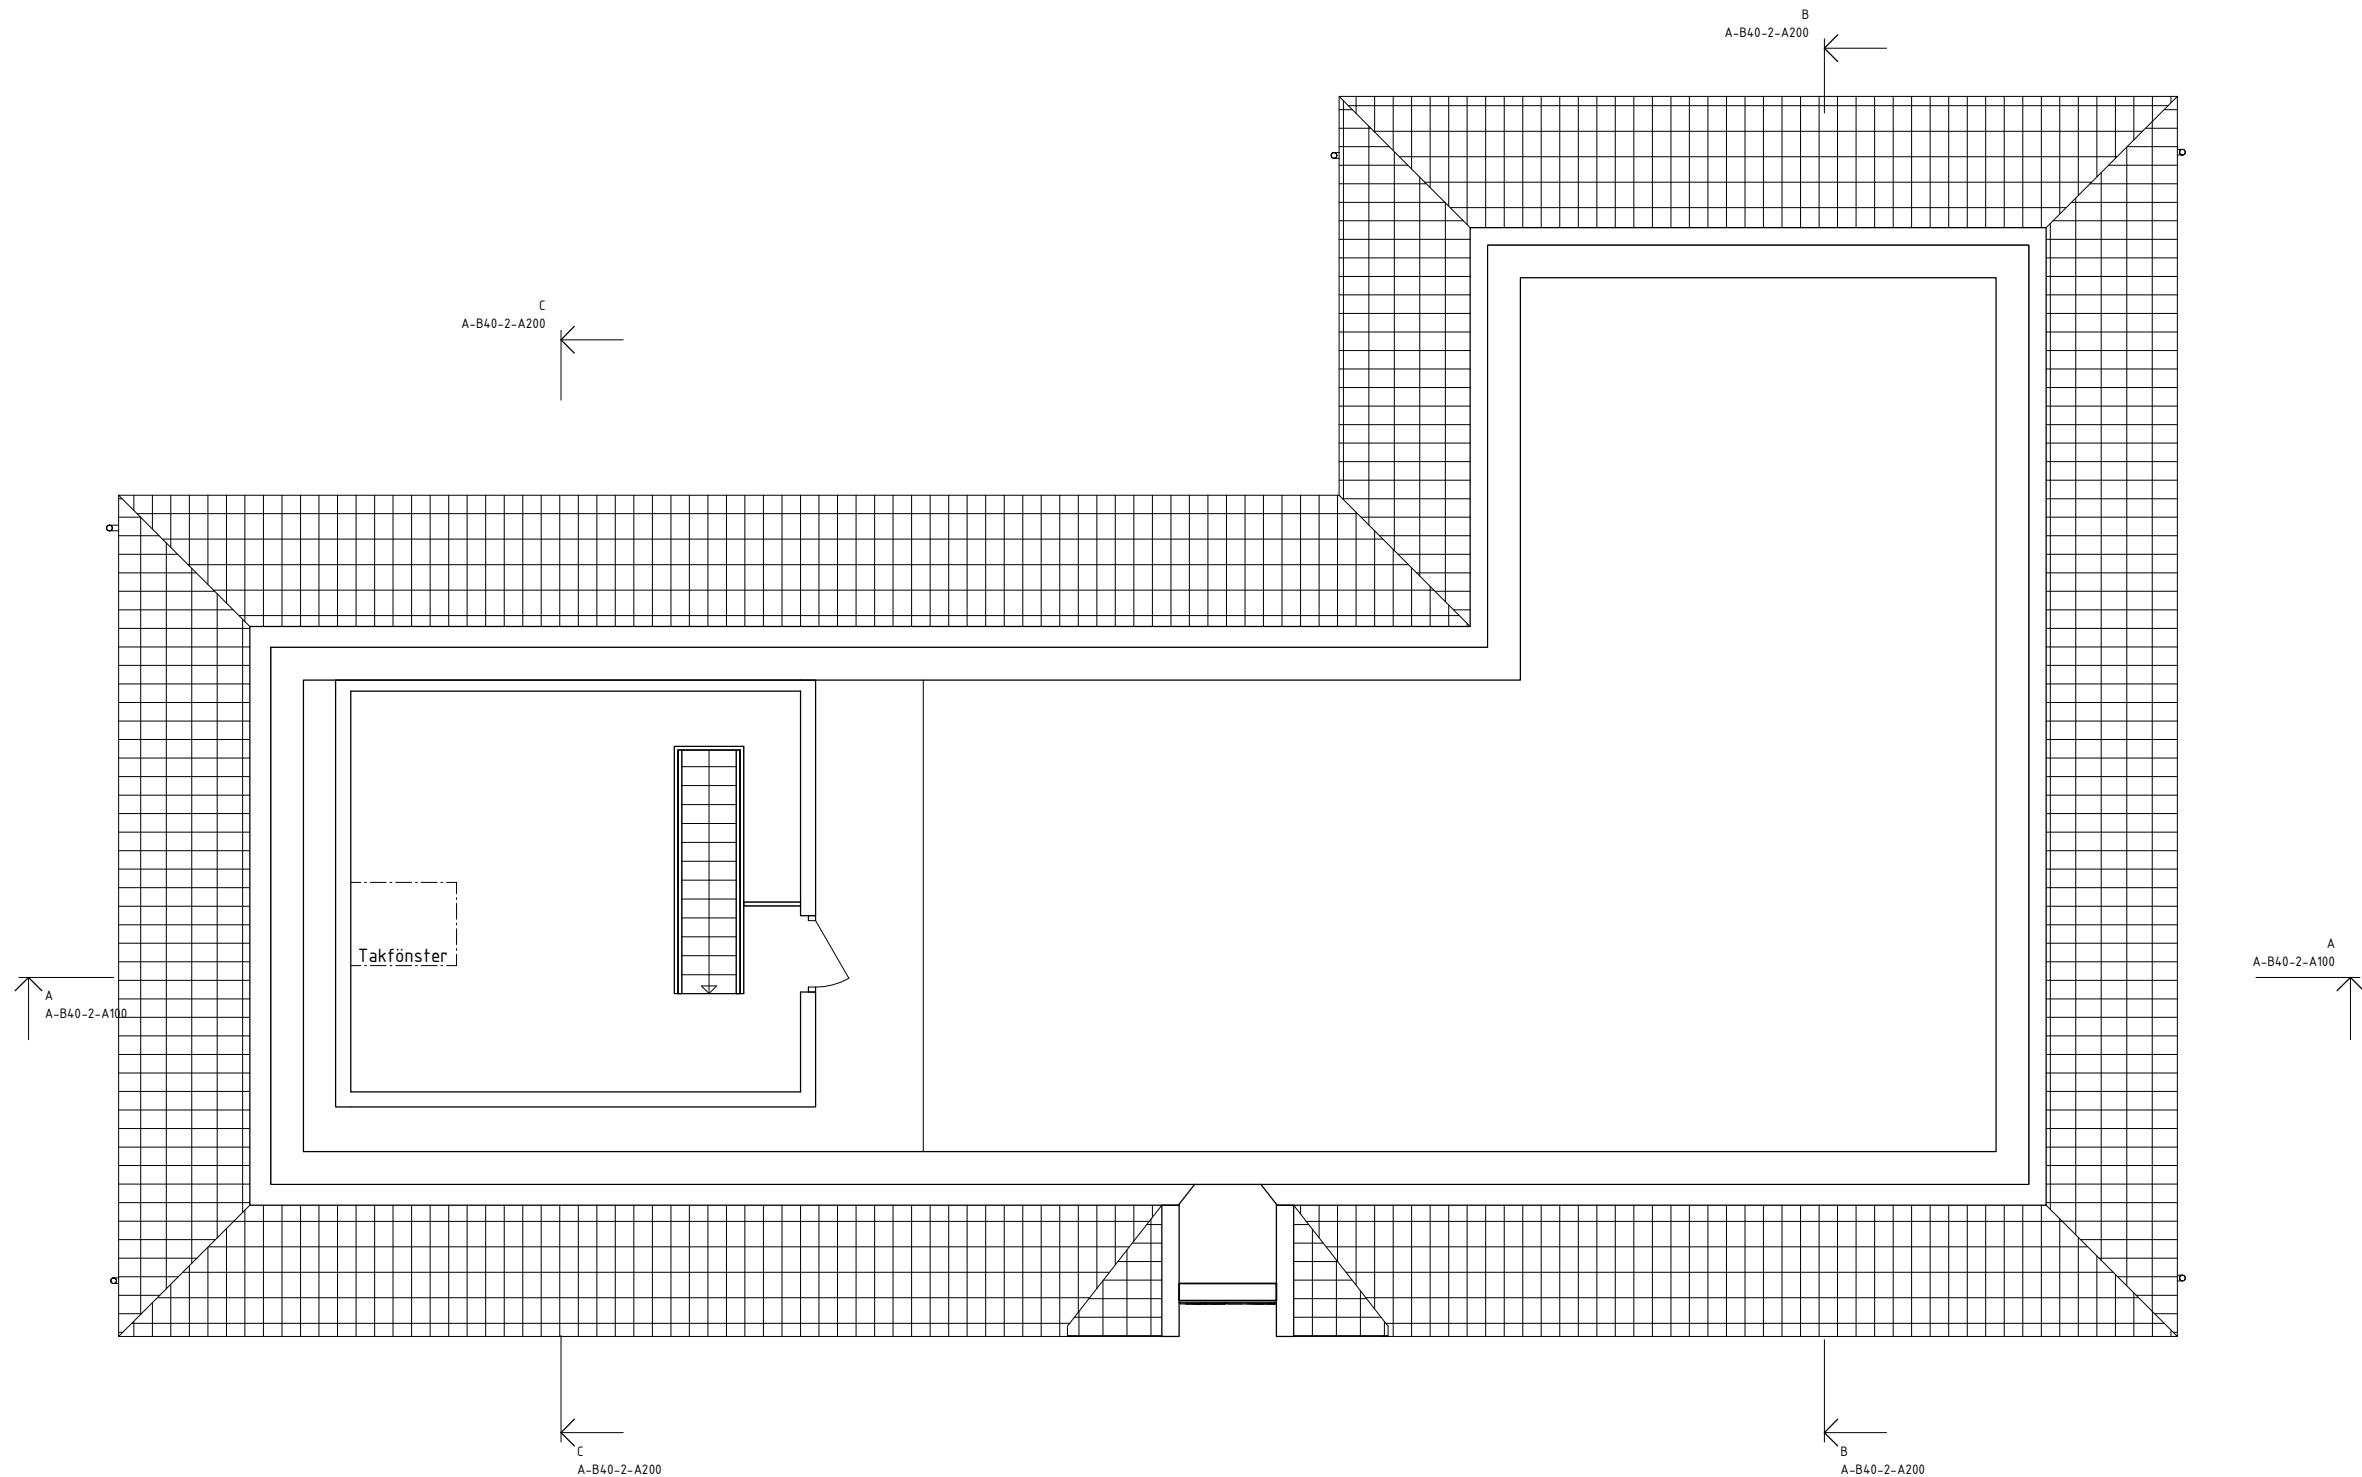

BET	ÄNDRINGEN AVSER	SIGN	DATUM
RELATIONSHANDLING			
BORÅS STAD KYPERED 1:20 BEFINTLIGT UTSEENDE			
 BYGGKONSULTER		Katrinebergsgatan 19 504 39 Borås 033-120 120 post@arkcon.se www.arkcon.se	
UPPDRAGSR	18 102	RITAD/KONSTR. AV	HANDLAGGARE
DATUM	2018.02.08	ANSVARIG	
PLAN 3		L. Carlsson	
SKALA	1:50 (A1) 1:100 (A3)	NUMMER	BET
		A-B40-1-A300	




SEKTION A-A

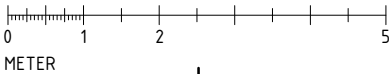


BET	ÄNDRINGEN AVSER	SIGN	DATUM
RELATIONSHANDLING			
BORÅS STAD KYPERED 1:20 BEFINTLIGT UTSEENDE			
 BYGGKONSULTER		Katrinebergsgatan 19 504 39 Borås 033-120 120 post@arkcon.se www.arkcon.se	
UPPDRAGSR	18 102	RITAD/KONSTR. AV	HANDLAGGARE
DATUM	2018.02.08	ANSVARIG	L. Carlsson
SEKTION A-A			
SKALA	1:50 (A1) 1:100 (A3)	NUMMER	A-B40-2-A100




SEKTION B-B

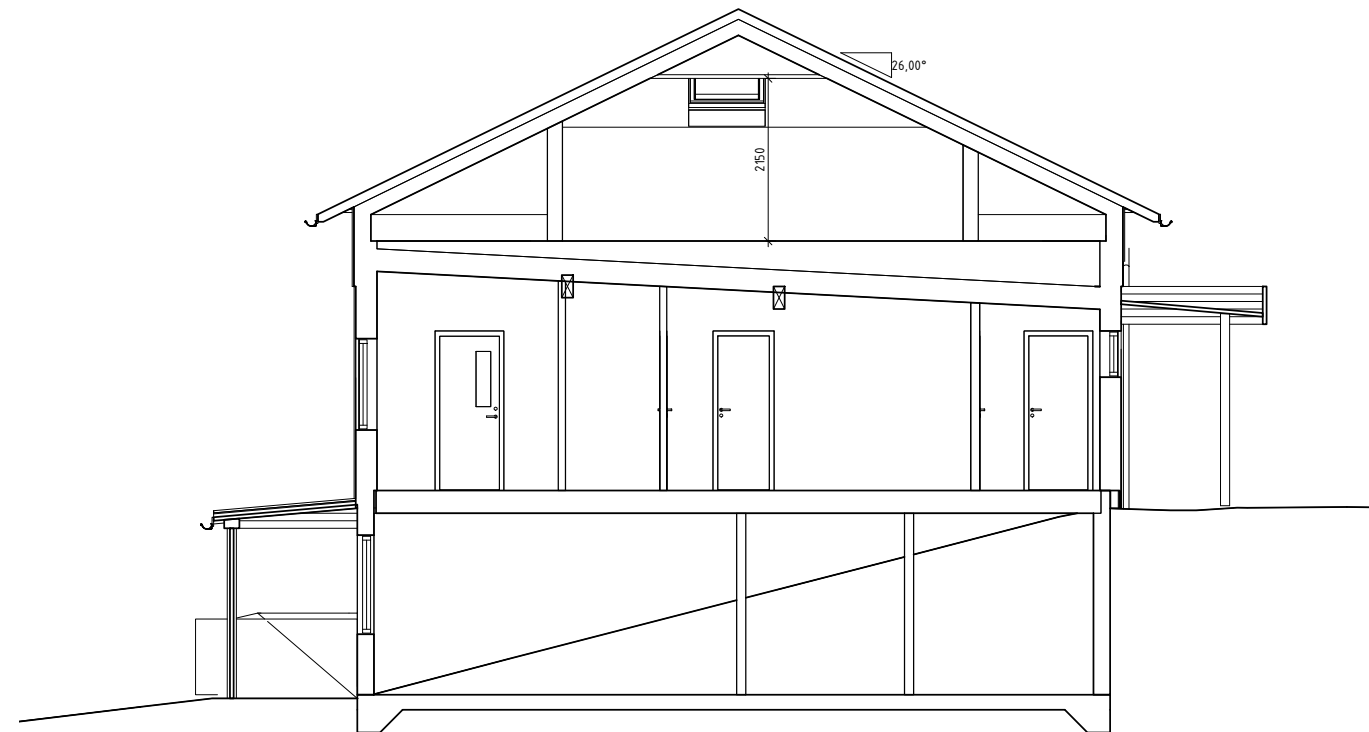

SEKTION C-C

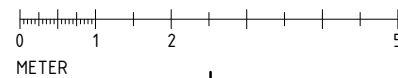


BET	ÄNDRINGEN AVSER	SIGN	DATUM
RELATIONSHANDLING			
BORÅS STAD KYPERED 1:20 BEFINTLIGT UTSEENDE			
 BYGGKONSULTER		Katrinebergsgatan 19 504 39 Borås 033-120 120 post@arkcon.se www.arkcon.se	
UPPDRAGSR	18 102	RITAD/KONSTR. AV	A. Nyström
DATUM	2018.02.08	HANDLAGGARE	L. Carlsson
SEKTION B-B OCH C-C			
SKALA	1:50 (A1) 1:100 (A3)	NUMMER	A-B40-2-A200

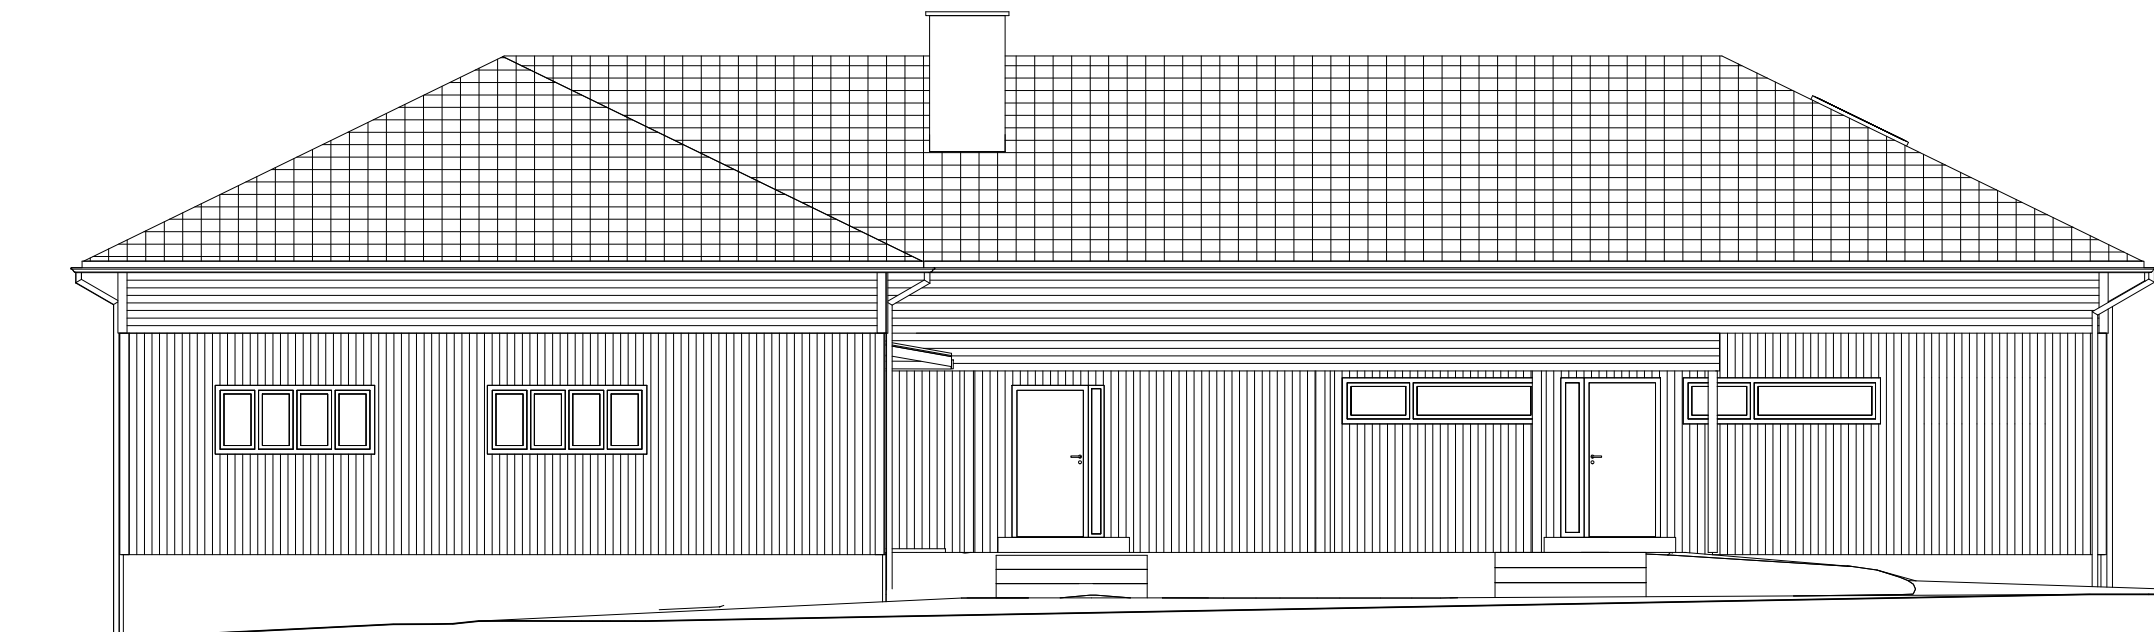

FASAD MOT NORDOST




FASAD MOT SYDVÄST

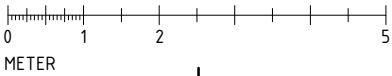


BET	ÄNDRINGEN AVSER	SIGN	DATUM
RELATIONSHANDLING			
BORÅS STAD			
KYPERED 1:20			
BEFINTLIGT UTSEENDE			
		Katrinebergsgatan 19 504 39 Borås 033-120 120 post@arkcon.se www.arkcon.se	
UPPDRAG NR	RITAD/KONSTR. AV	HANDLAGGARE	
18 102	A. Nyström	L. Carlsson	
DATUM	ANSVARIG		
2018.02.08	L. Carlsson		
FASAD MOT NORDOST, SYDVÄST			
SKALA	NUMMER	BET	
1:50 (A1)	A-B40-3-A100		
1:100 (A3)			



FASAD MOT NORDVÄST

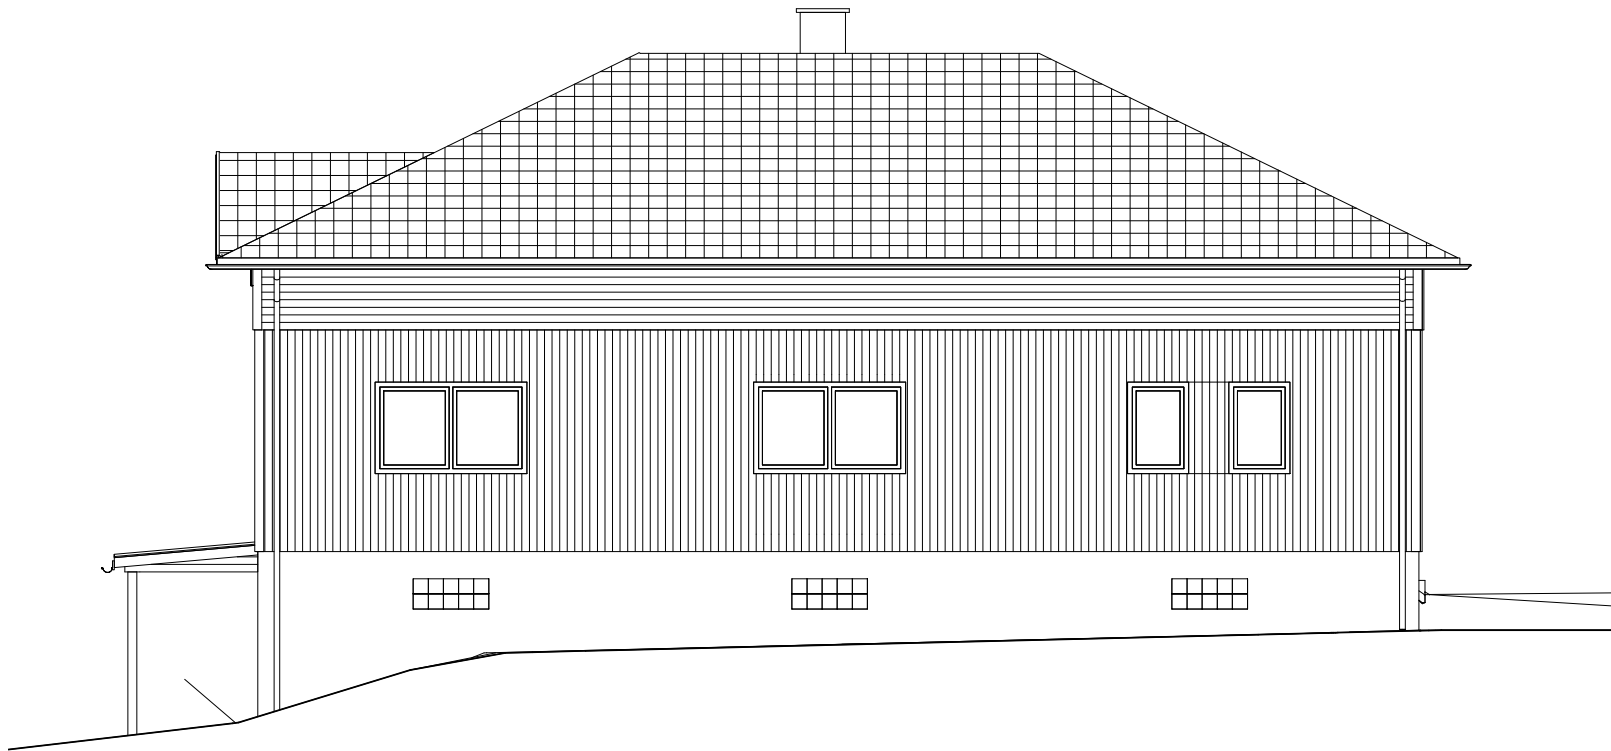

FASAD MOT SYDOST

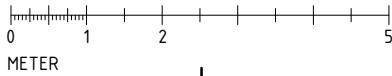

BET	ÄNDRINGEN AVSER	SIGN	DATUM
RELATIONSHANDLING			
BORÅS STAD KYPERED 1:20 BEFINTLIGT UTSEENDE			
 BYGGKONSULTER		Katrinebergsgatan 19 504 39 Borås 033-120 120 post@arkcon.se www.arkcon.se	
UPPDRAGSR	18 102	RITAD/KONSTR. AV	HANDLAGGARE
DATUM	2018.02.08	ANSVARIG	L. Carlsson
FASAD MOT NORDVÄST, SYDOST			
SKALA	1:50 (A1) 1:100 (A3)	NUMMER	A-B40-3-A200
			BET