



Katrinebergsgatan 19
504 39 Borås

033-120 120
post@arkcon.se
www.arkcon.se

RITNINGSFÖRTECKNING

ANTAL BLAD

1

BLAD NR

1

KYPERED 1:20

BORÅS STAD

BEFINTLIGT UTSEENDE

UPPDRAG NR

18 102

SIGN

L Carlsson

DATUM

 



2019.04.10


SENASTE ÄNDRING

A K E V M

RITNINGSDATUM	ÄNDRINGSDATUM	A3 SKALA	RITNINGENS INNEHÅLL	BET	RITNINGSDATUM
			PRELIMINÄRHANDLING		
			SAMMANSATT REDOVISNING		
		1:100	PLAN 1, BOTTENPLAN		2019.04.10
		1:100	PLAN 2, ENTRÉPLAN		2019.04.10
		1:100	PLAN 3		2019.04.10
		1:100	SEKTION A-A		2019.04.10
		1:100	SEKTION B-B OCH C-C		2019.04.10
		1:100	FASAD MOT NODOST, SYDVÄST		2019.04.10
		1:100	FASAD MOT NORDVÄST, SYDOST		2019.04.10
			UNDERLAGSRITNINGAR		
		1:100	PLAN 1, BOTTENPLAN		2018.02.08
		1:100	PLAN 2, ENTRÉPLAN		2018.02.08
		1:100	PLAN 3		2018.02.08
		1:100	SEKTION A-A		2018.02.08
		1:100	SEKTION B-B OCH C-C		2018.02.08
		1:100	FASAD MOT NORDOST, SYDVÄST		2018.02.08
		1:100	FASAD MOT NORDVÄST, SYDOST		2018.02.08





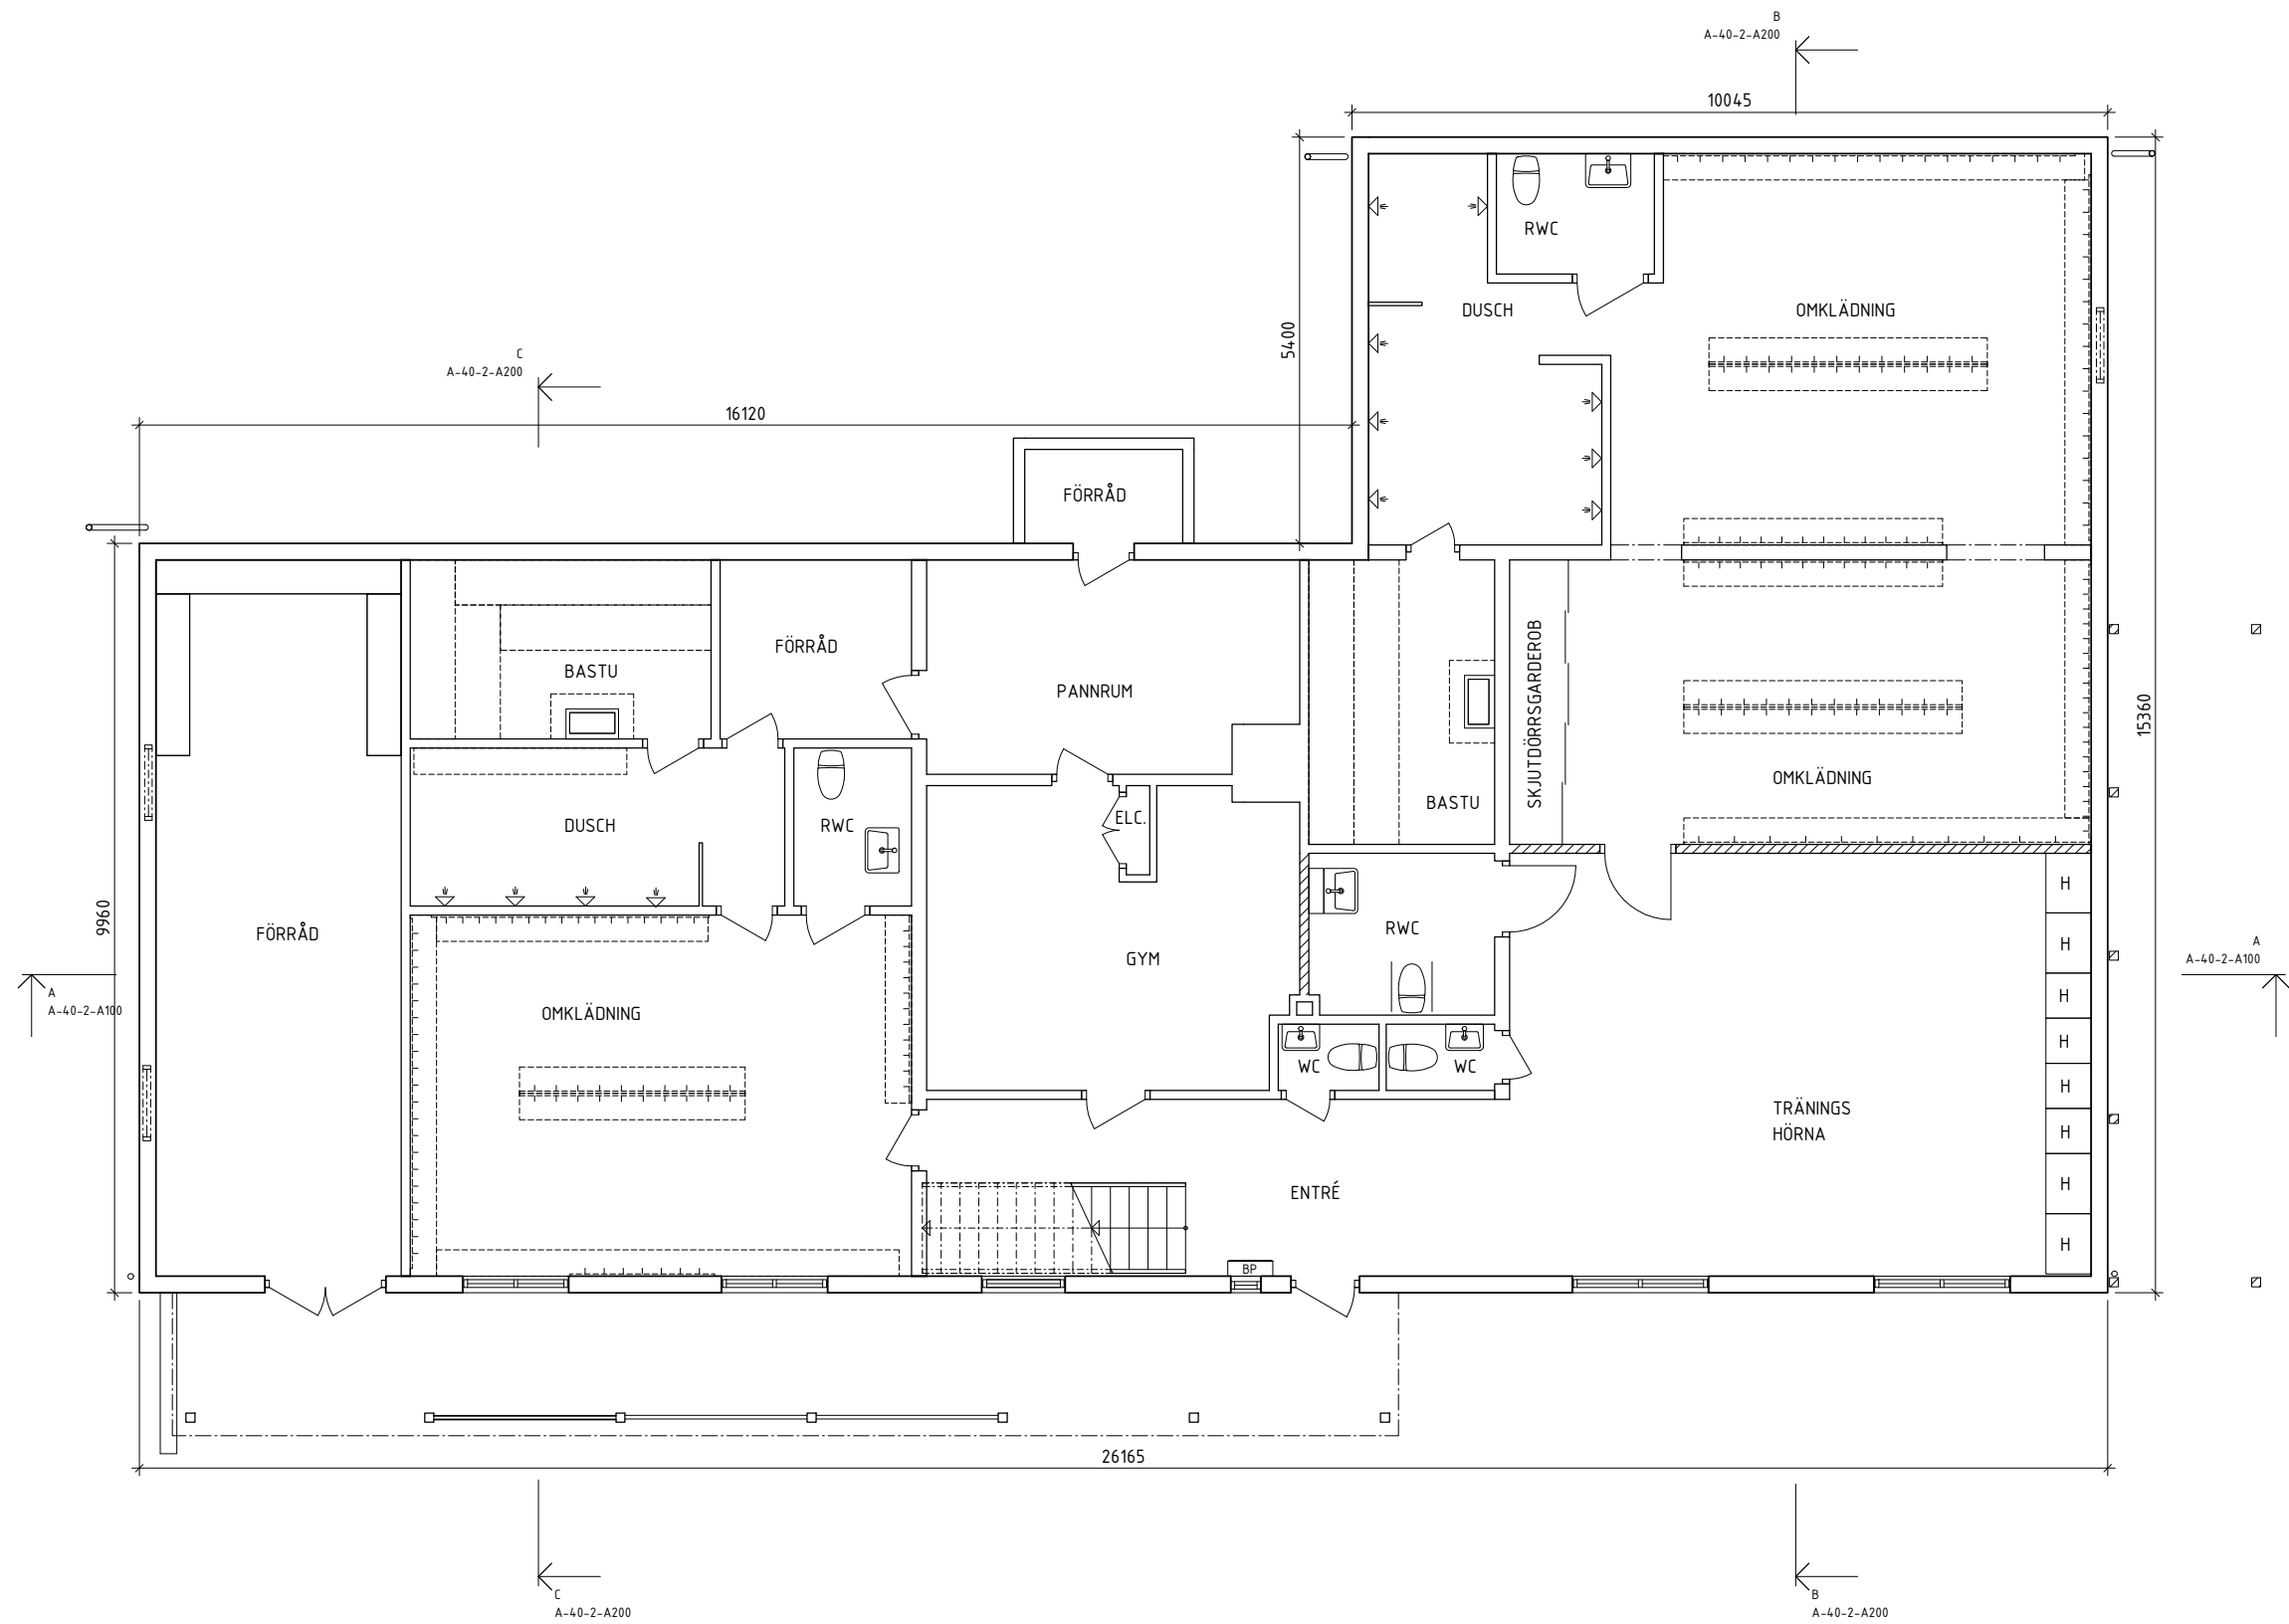



SYMBOLER:



-  BEF VÄGG
-  NY VÄGG
-  EFTERLAGNING VÄGG
-  RIVEN VÄGG
-  BEF DÖRR
-  NY DÖRR
-  BEF FÖNSTER/
GLASPARTI
-  NYTT FÖNSTER/
GLASPARTI




BET	ÄNDRINGEN AVSER	SIGN	DATUM
PRELIMINÄRHANDLING			
BORÅS STAD KYPERED 1:20 BEFINTLIGT UTSEENDE			
		Katrinebergsgatan 19 504 39 Borås 033-120 120 post@arkcon.se www.arkcon.se	
UPPRÖRARE	18 102	RITADKONSTR. AV	HANDLAGGARE
DATUM	2019.04.10	ANSVARIG	L. Carlsson
PLAN 1, BOTTENPLAN			
SKALA	1:50 (A1)	NUMMER	A-40-1-A100
	1:100 (A3)	BET	




 


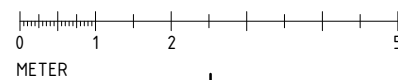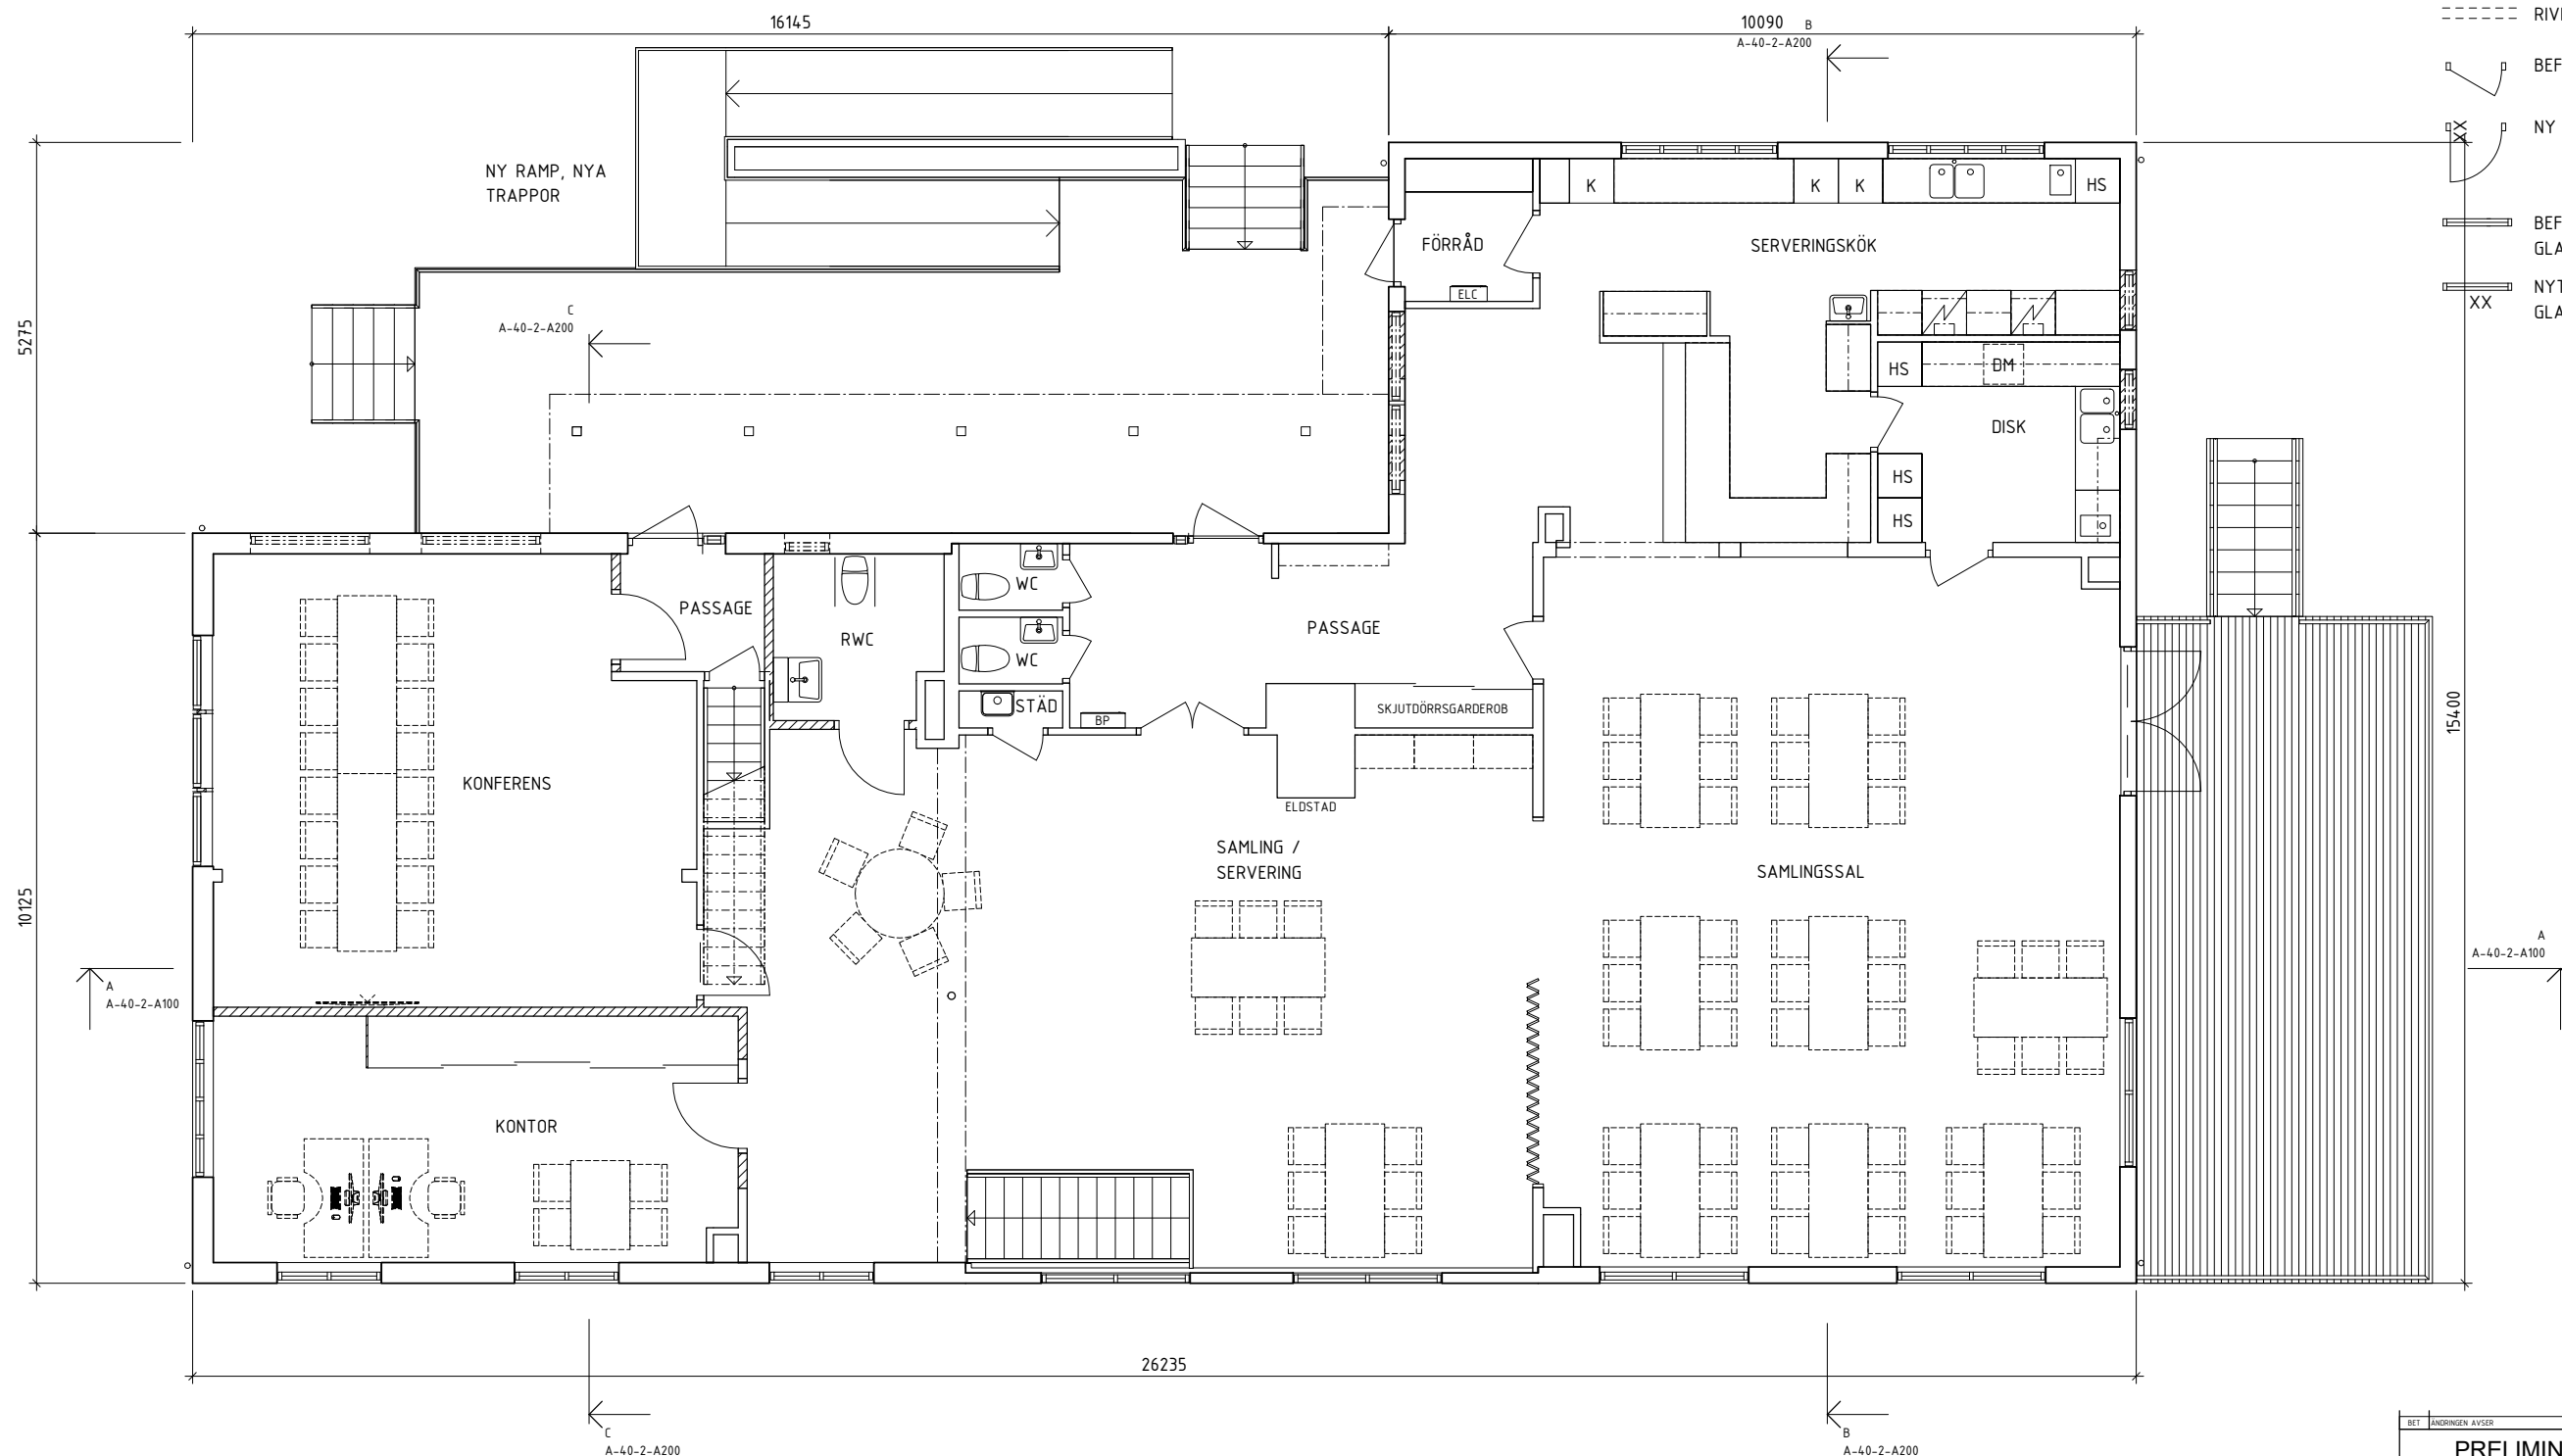

SYMBOLER:


-  BEF VÄGG
-  NY VÄGG
-  EFTERLAGNING VÄGG
-  RIVEN VÄGG
-  BEF DÖRR
-  NY DÖRR
-  BEF FÖNSTER/
GLASPARTI
-  NYTT FÖNSTER/
GLASPARTI




BET	ÄNDRINGEN AVSER	SIGN	DATUM
PRELIMINÄRHANDLING			
BORÅS STAD KYPERED 1:20 BEFINTLIGT UTSEENDE			
 Arkcon Byggnadsarkitekt Katrinebergsgatan 19 504 39 Borås 033-120 120 post@arkcon.se www.arkcon.se			
DATUM	UPPDRAGSRIS	RITADKONSTR. AV	HANDLAGGARE
18 102	A. Sekely	L. Carlsson	L. Carlsson
DATUM	ANSVARIG		
2019.04.10	L. Carlsson		
PLAN 2, ENTRÉPLAN			
SKALA	NUMMER	BET	
1:50 (A1) 1:100 (A3)	A-40-1-A200		

 
SYMBOLER:

-  BEF VÄGG
-  NY VÄGG
-  EFTERLAGNING VÄGG
-  RIVEN VÄGG
-  BEF DÖRR
-  NY DÖRR
-  BEF FÖNSTER/
GLASPARTI
-  NYTT FÖNSTER/
GLASPARTI

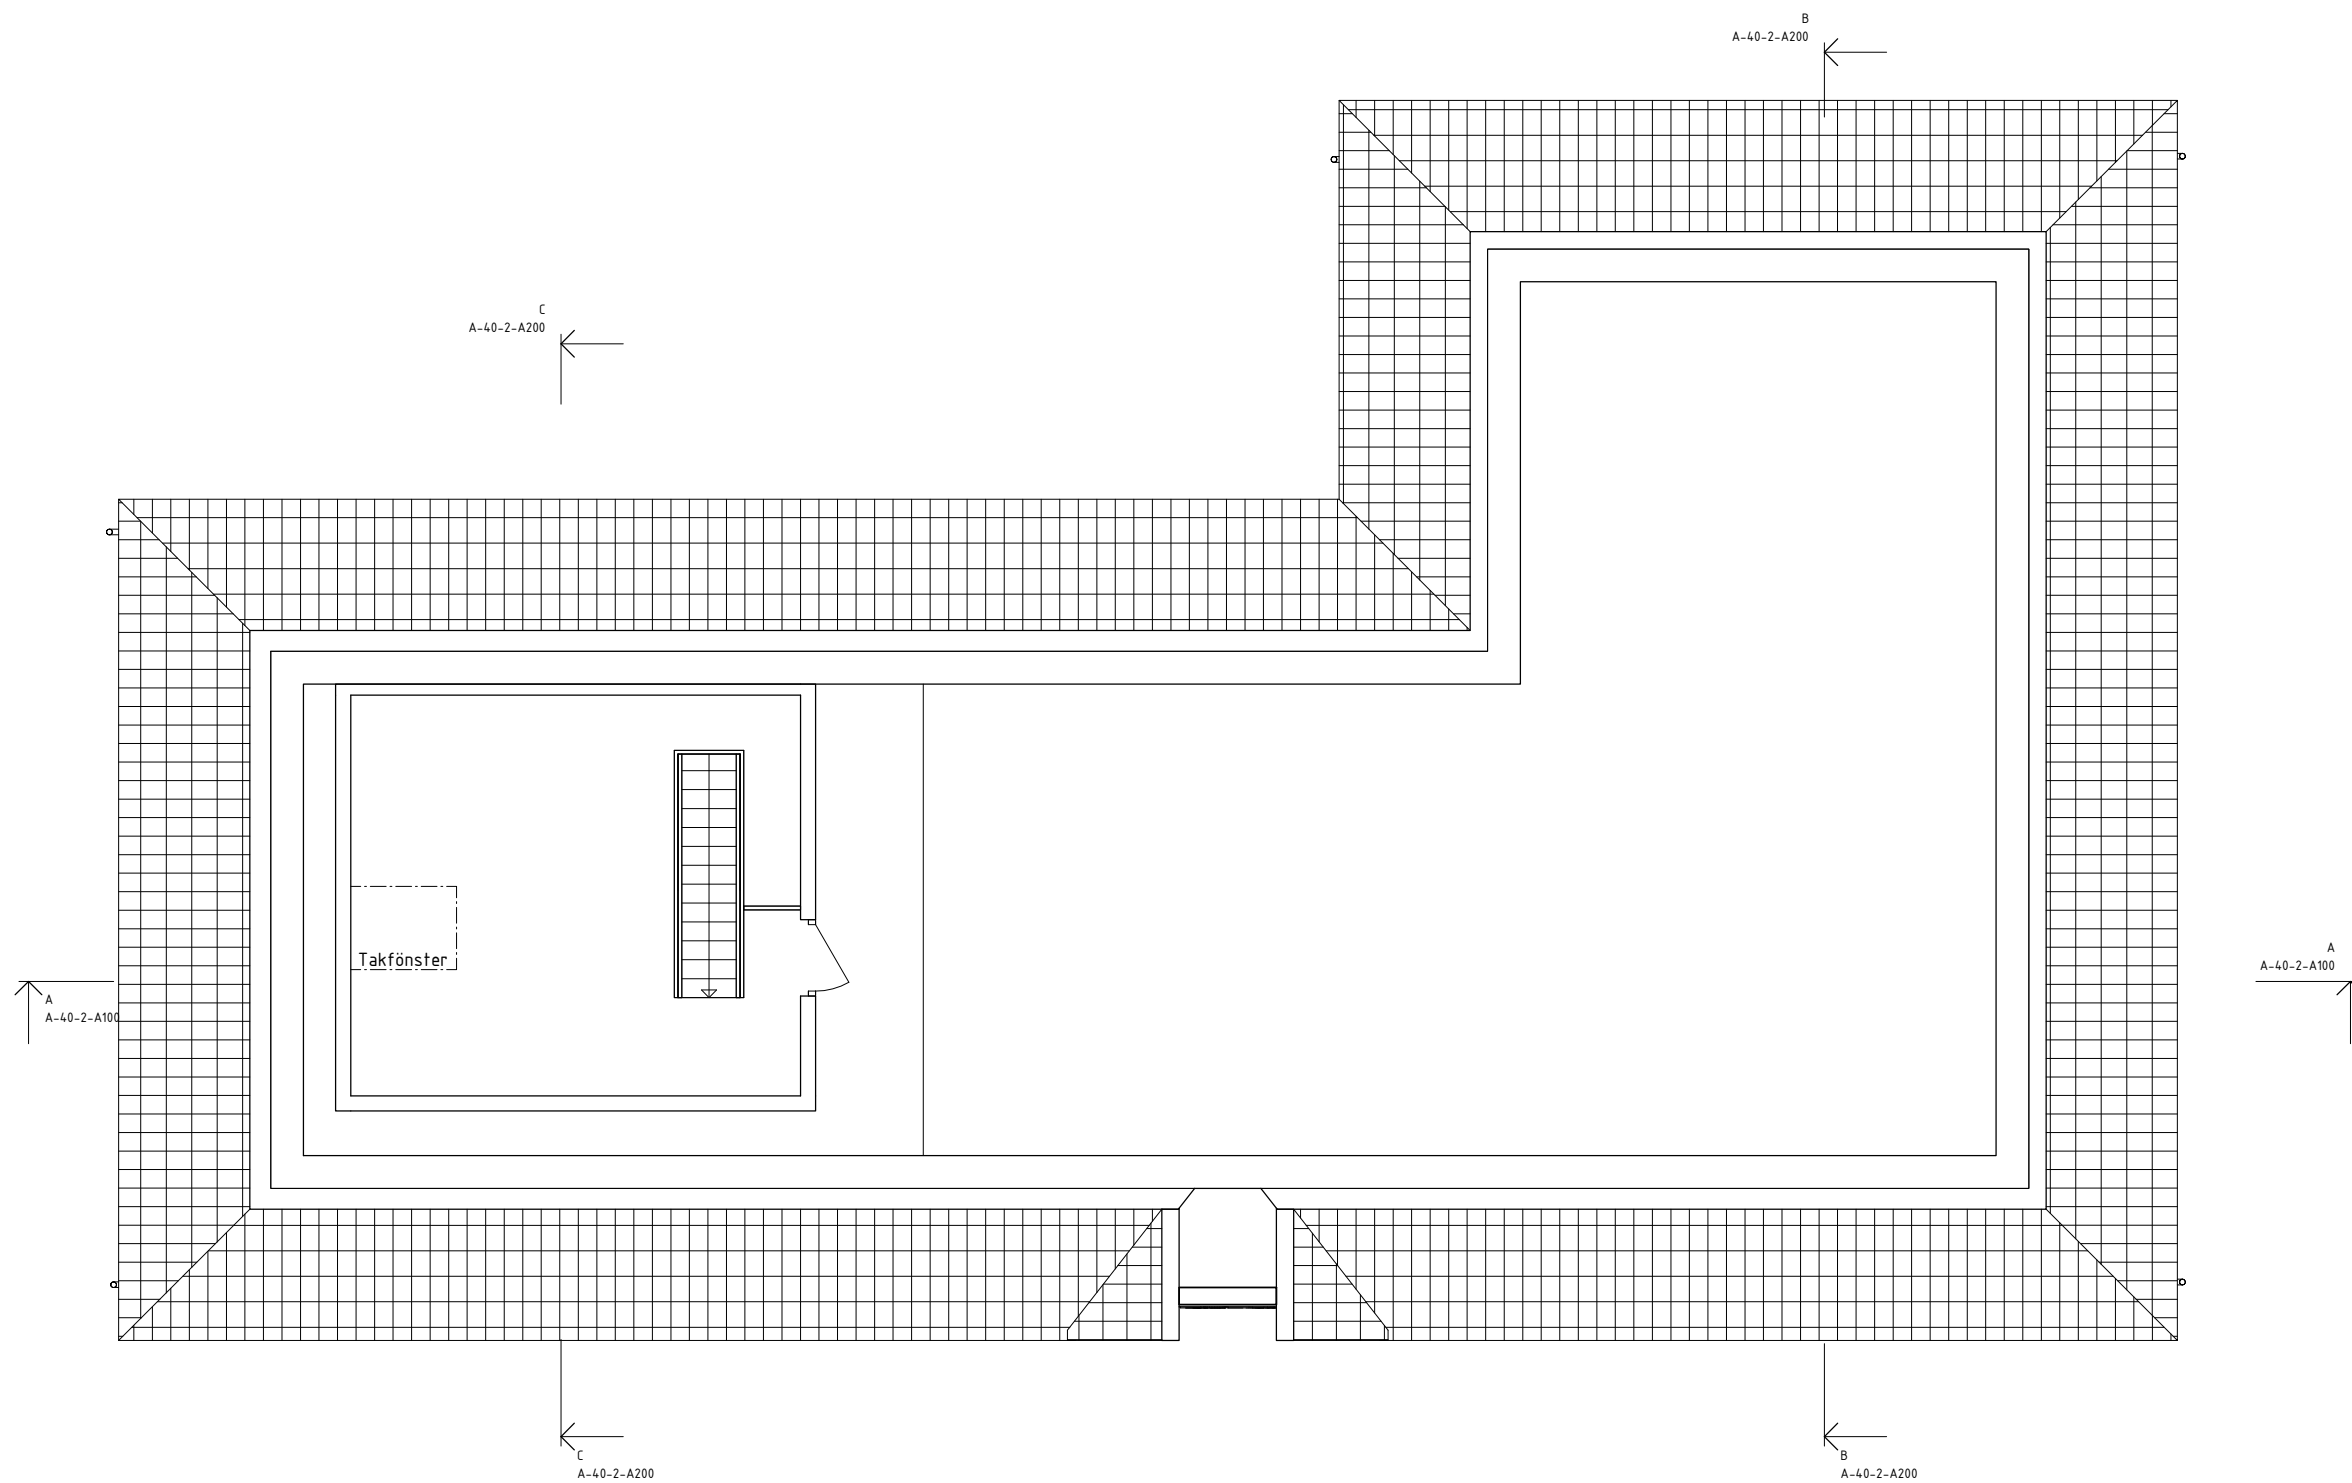


Z:\Projekt\Kypered 1-20_Häststråstugan\18_102\A-Ritningar\Kypered 1-20.rvt
2019-04-10 15:54:3


BET	ÄNDRINGEN AVSER	SIGN	DATUM
PRELIMINÄRHANDLING			
BORÅS STAD KYPERED 1:20 BEFINTLIGT UTSEENDE			
		Katrinebergsgatan 19 504 39 Borås 033-120 120 post@arkcon.se www.arkcon.se	
UPPRÖRARE	RITADKONSTR. AV	HANDLAGGARE	
18 102	A. Sekely	L. Carlsson	
DATUM	ANSVARIG		
2019.04.10	L. Carlsson		
PLAN 3			
SKALA	NUMMER	BET	
1:50 (A1) 1:100 (A3)	A-40-1-A300		

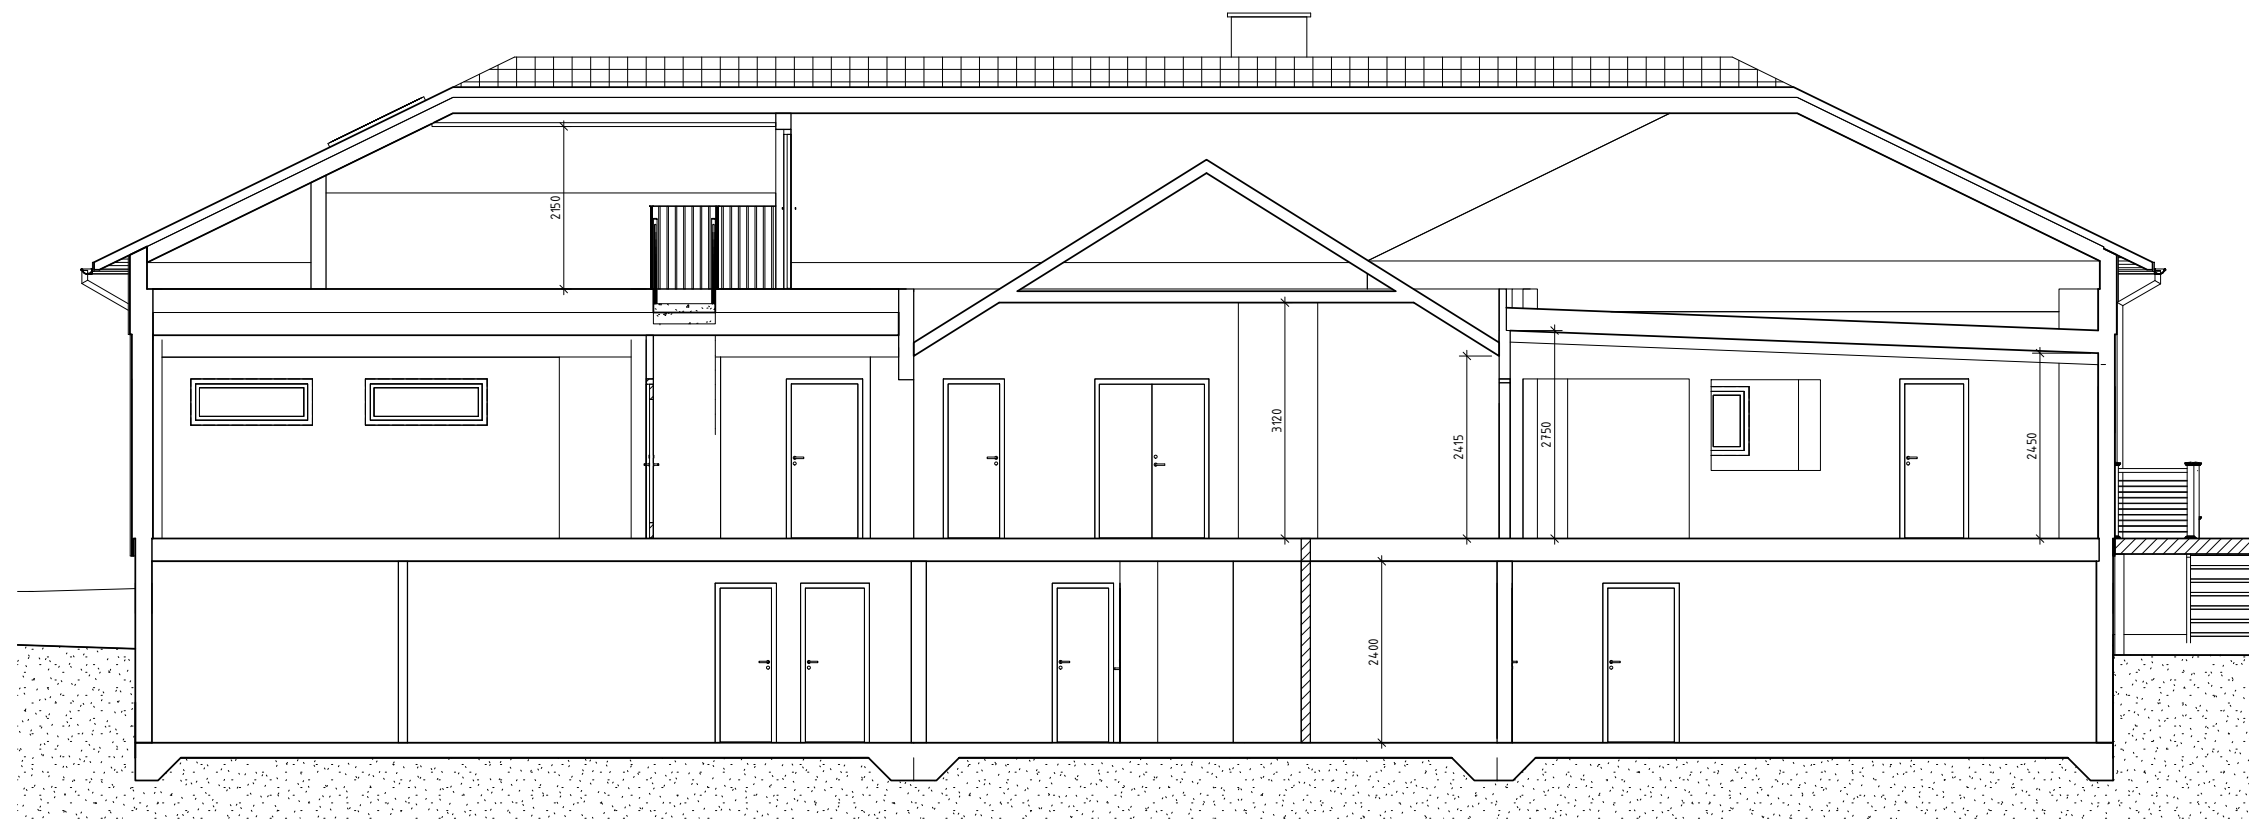

SEKTION A-A

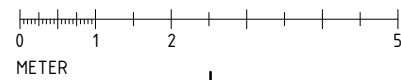


Z:\Projekt\Kypered 1:20_Hestrastragatan 18_02\A-Ritningar\Kypered 1:20.rvt
2019-04-10 11:52:43


BET	ÄNDRINGEN AVSER	SIGN	DATUM
PRELIMINÄRHANDLING			
BORÅS STAD KYPERED 1:20 BEFINTLIGT UTSEENDE			
 ARKCON BYGGKONSULTER		Katrinebergsgatan 19 504 39 Borås 033-120 120 post@arkcon.se www.arkcon.se	
UPPDRAGSR:	18 102	RITADKONSTR. AV	HANDLAGGARE
DATUM	2019.04.10	ANSVARIG	L. Carlsson
SEKTION A-A			
SKALA	1:50 (A1) 1:100 (A3)	NUMMER	A-40-2-A100




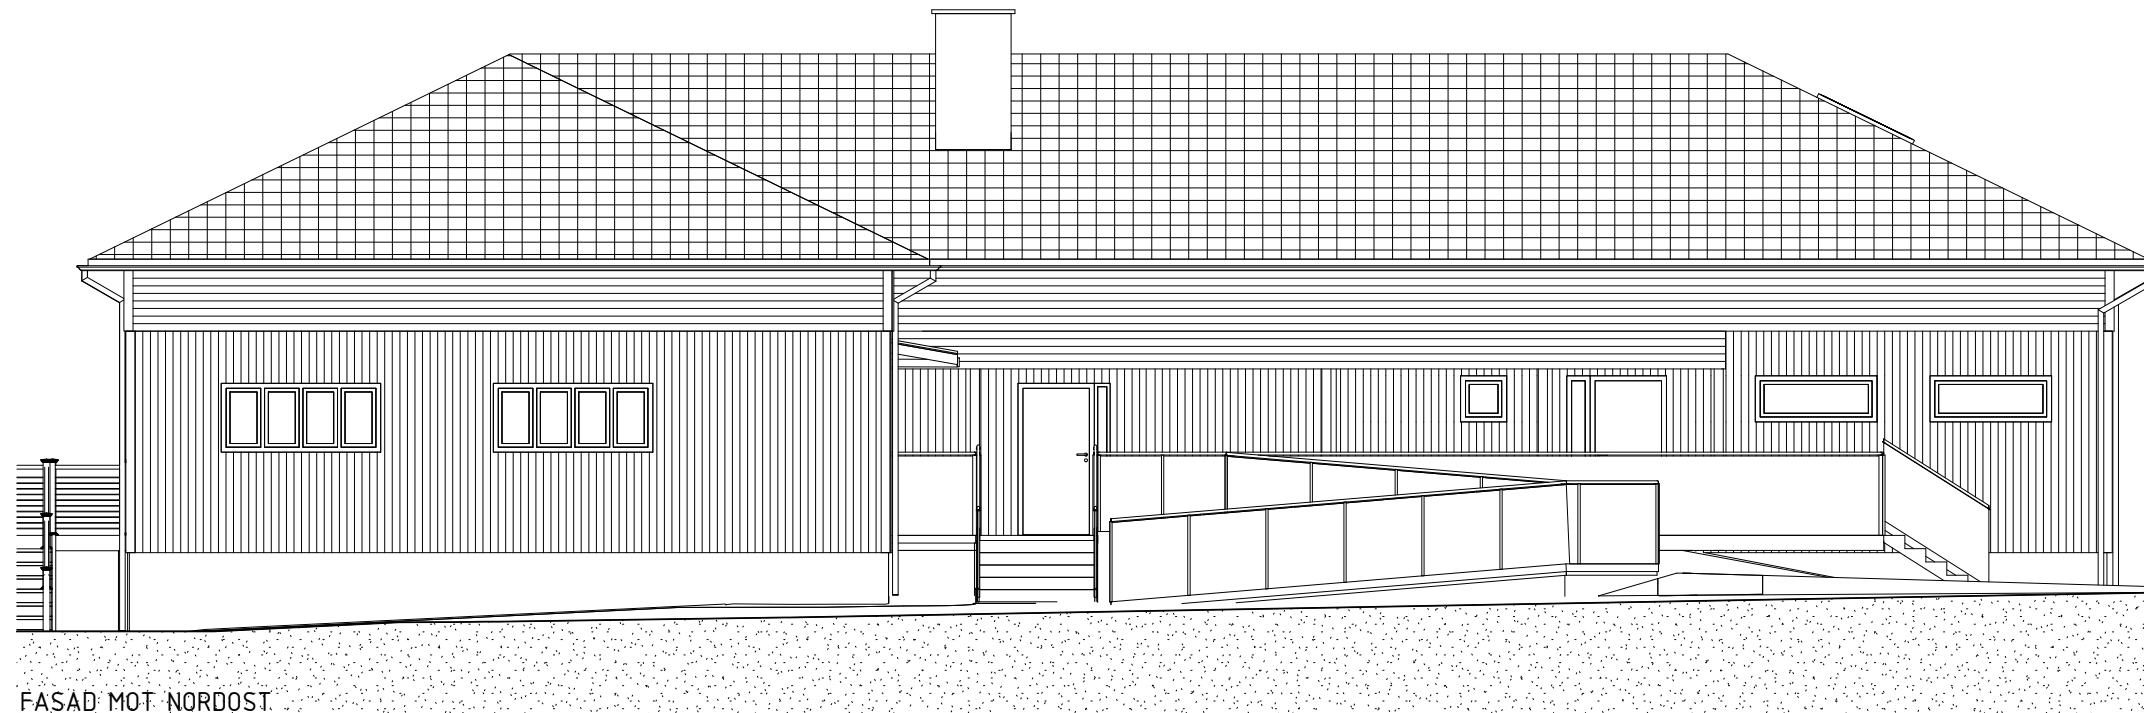

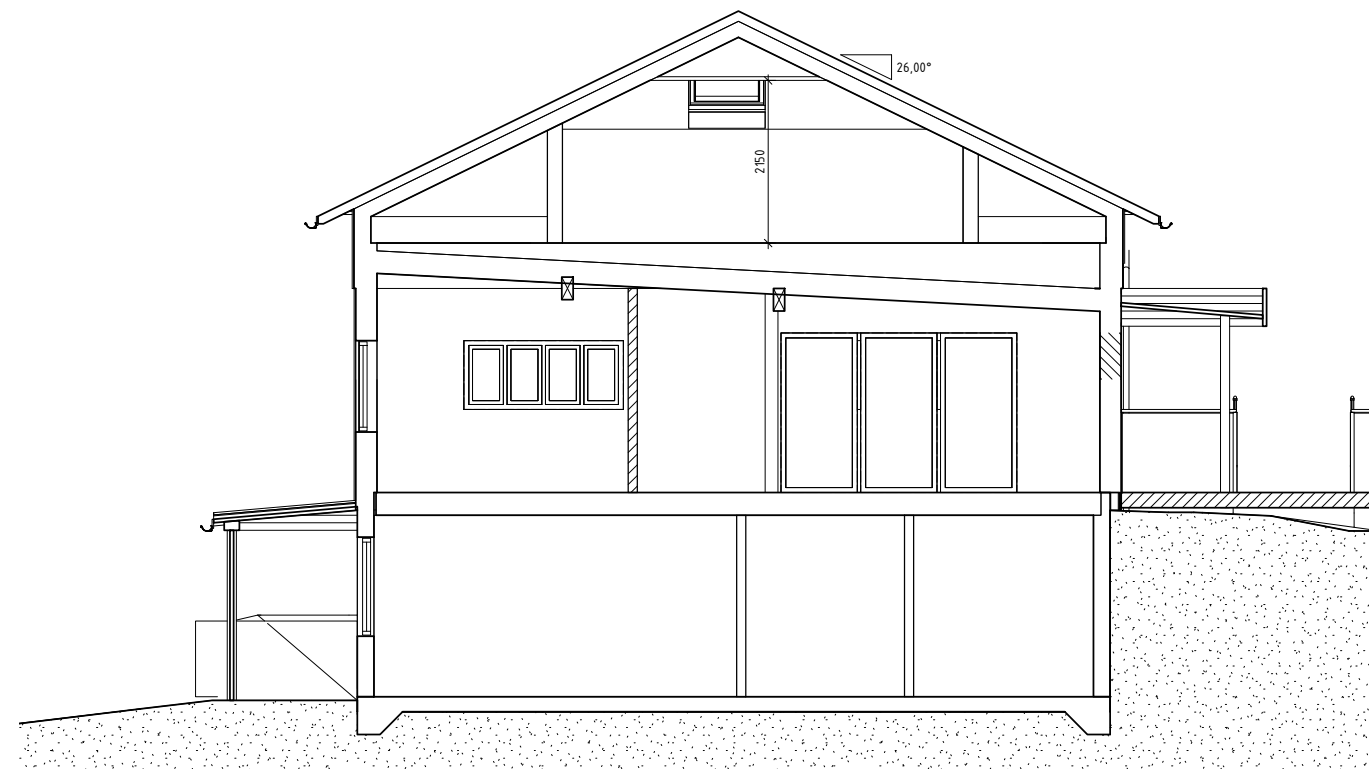

SEKTION C-C

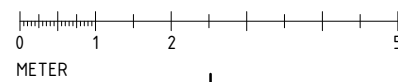


BET	ÄNDRINGEN AVSER	SIGN	DATUM
PRELIMINÄRHANDLING			
BORÅS STAD KYPERED 1:20 BEFINTLIGT UTSEENDE			
 ARKCON BYGGKONSULTER		Katrinebergsgatan 19 504 39 Borås 033-120 120 post@arkcon.se www.arkcon.se	
UPPDRAGSR:	18 102	RITADKONSTR. AV	HANDLAGGARE
DATUM	2019.04.10	ANSVARIG	L. Carlsson
SEKTION B-B OCH C-C			
SKALA	1:50 (A1) 1:100 (A3)	NUMMER	A-40-2-A200



FASAD MOT NORDOST




FASAD MOT SYDVÄST

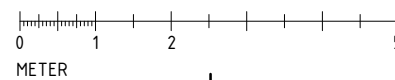


BET	ÄNDRINGEN AVSER	SIGN	DATUM
PRELIMINÄRHANDLING			
BORÅS STAD KYPERED 1:20 BEFINTLIGT UTSEENDE			
 <small>Katrinebergsgatan 19 504 39 Borås 033-120 120 post@arkcon.se www.arkcon.se</small>			
UPPDRAGSR:	18 102	RITAD/KONSTR. AV	HANDLAGGARE
DATUM	2019.04.10	ANSVARIG	L. Carlsson
FASAD MOT NODOST, SYDVÄST			
SKALA	1:50 (A1) 1:100 (A3)	NUMMER	A-40-3-A100



FASAD MOT NORDVÄST


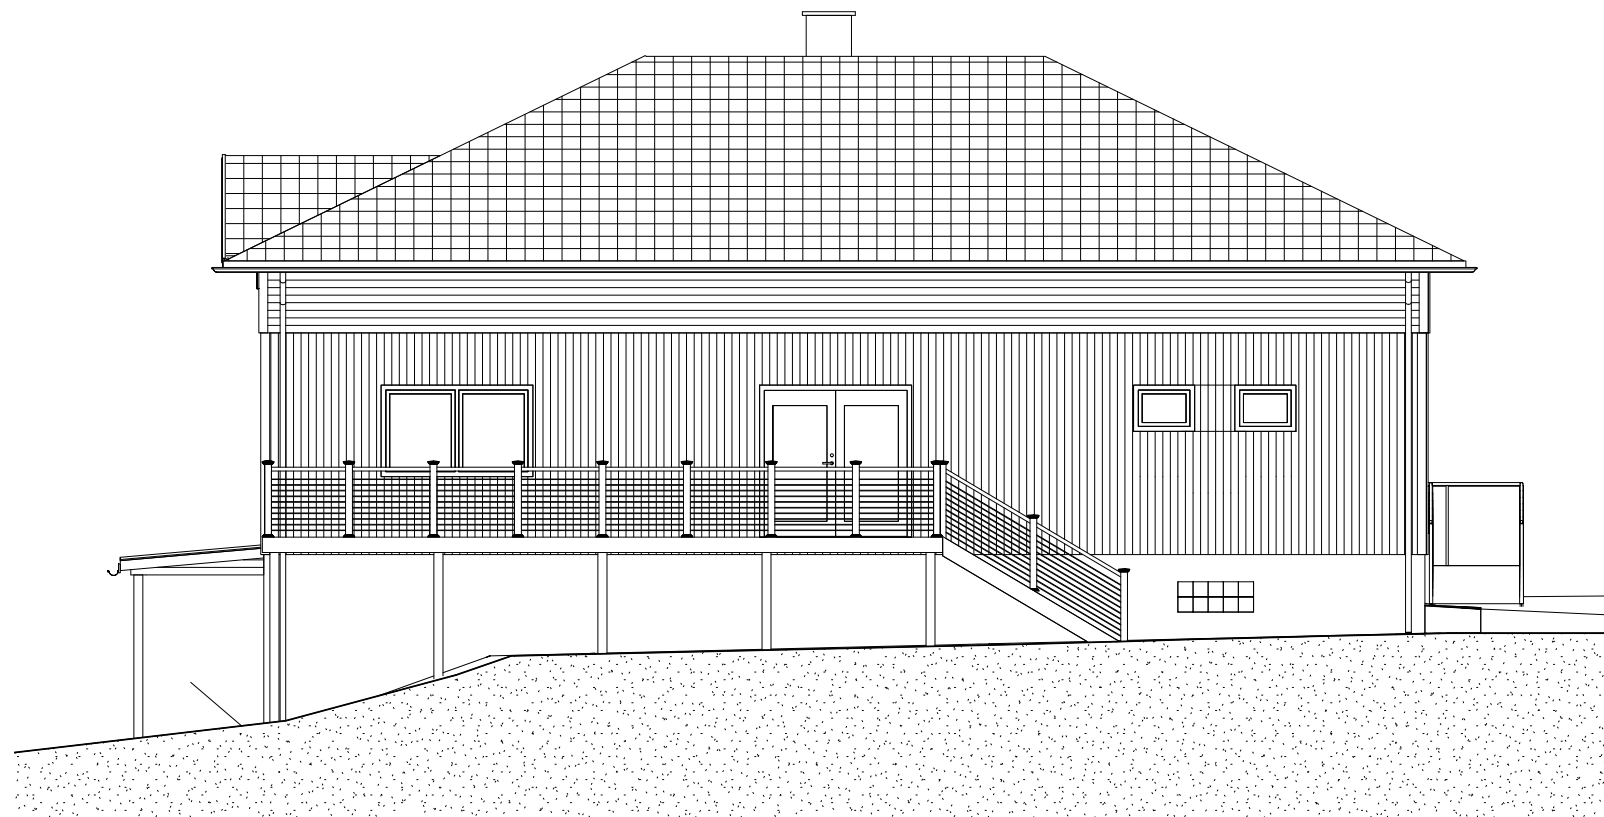



FASAD MOT SYDÖST


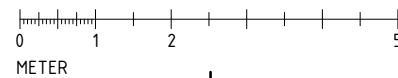



PH. 2019.04.10


BET	ÄNDRINGEN AVSER	SIGN	DATUM
PRELIMINÄRHANDLING			
BORÄS STAD KYPERED 1:20 BEFINTLIGT UTSEENDE			
 ARKCON BYGGKONSULTER		Katrinebergsgatan 19 504 39 Borås 033-120 120 post@arkcon.se www.arkcon.se	
UPPDRAGSR	18 102	RITAD/KONSTR. AV	HANDLAGGARE
DATUM	2019.04.10	ANSVARIG	L. Carlsson
FASAD MOT NORDVÄST, SYDÖST			
SKALA	1:50 (A1) 1:100 (A3)	NUMMER	A-40-3-A200

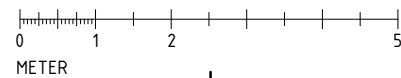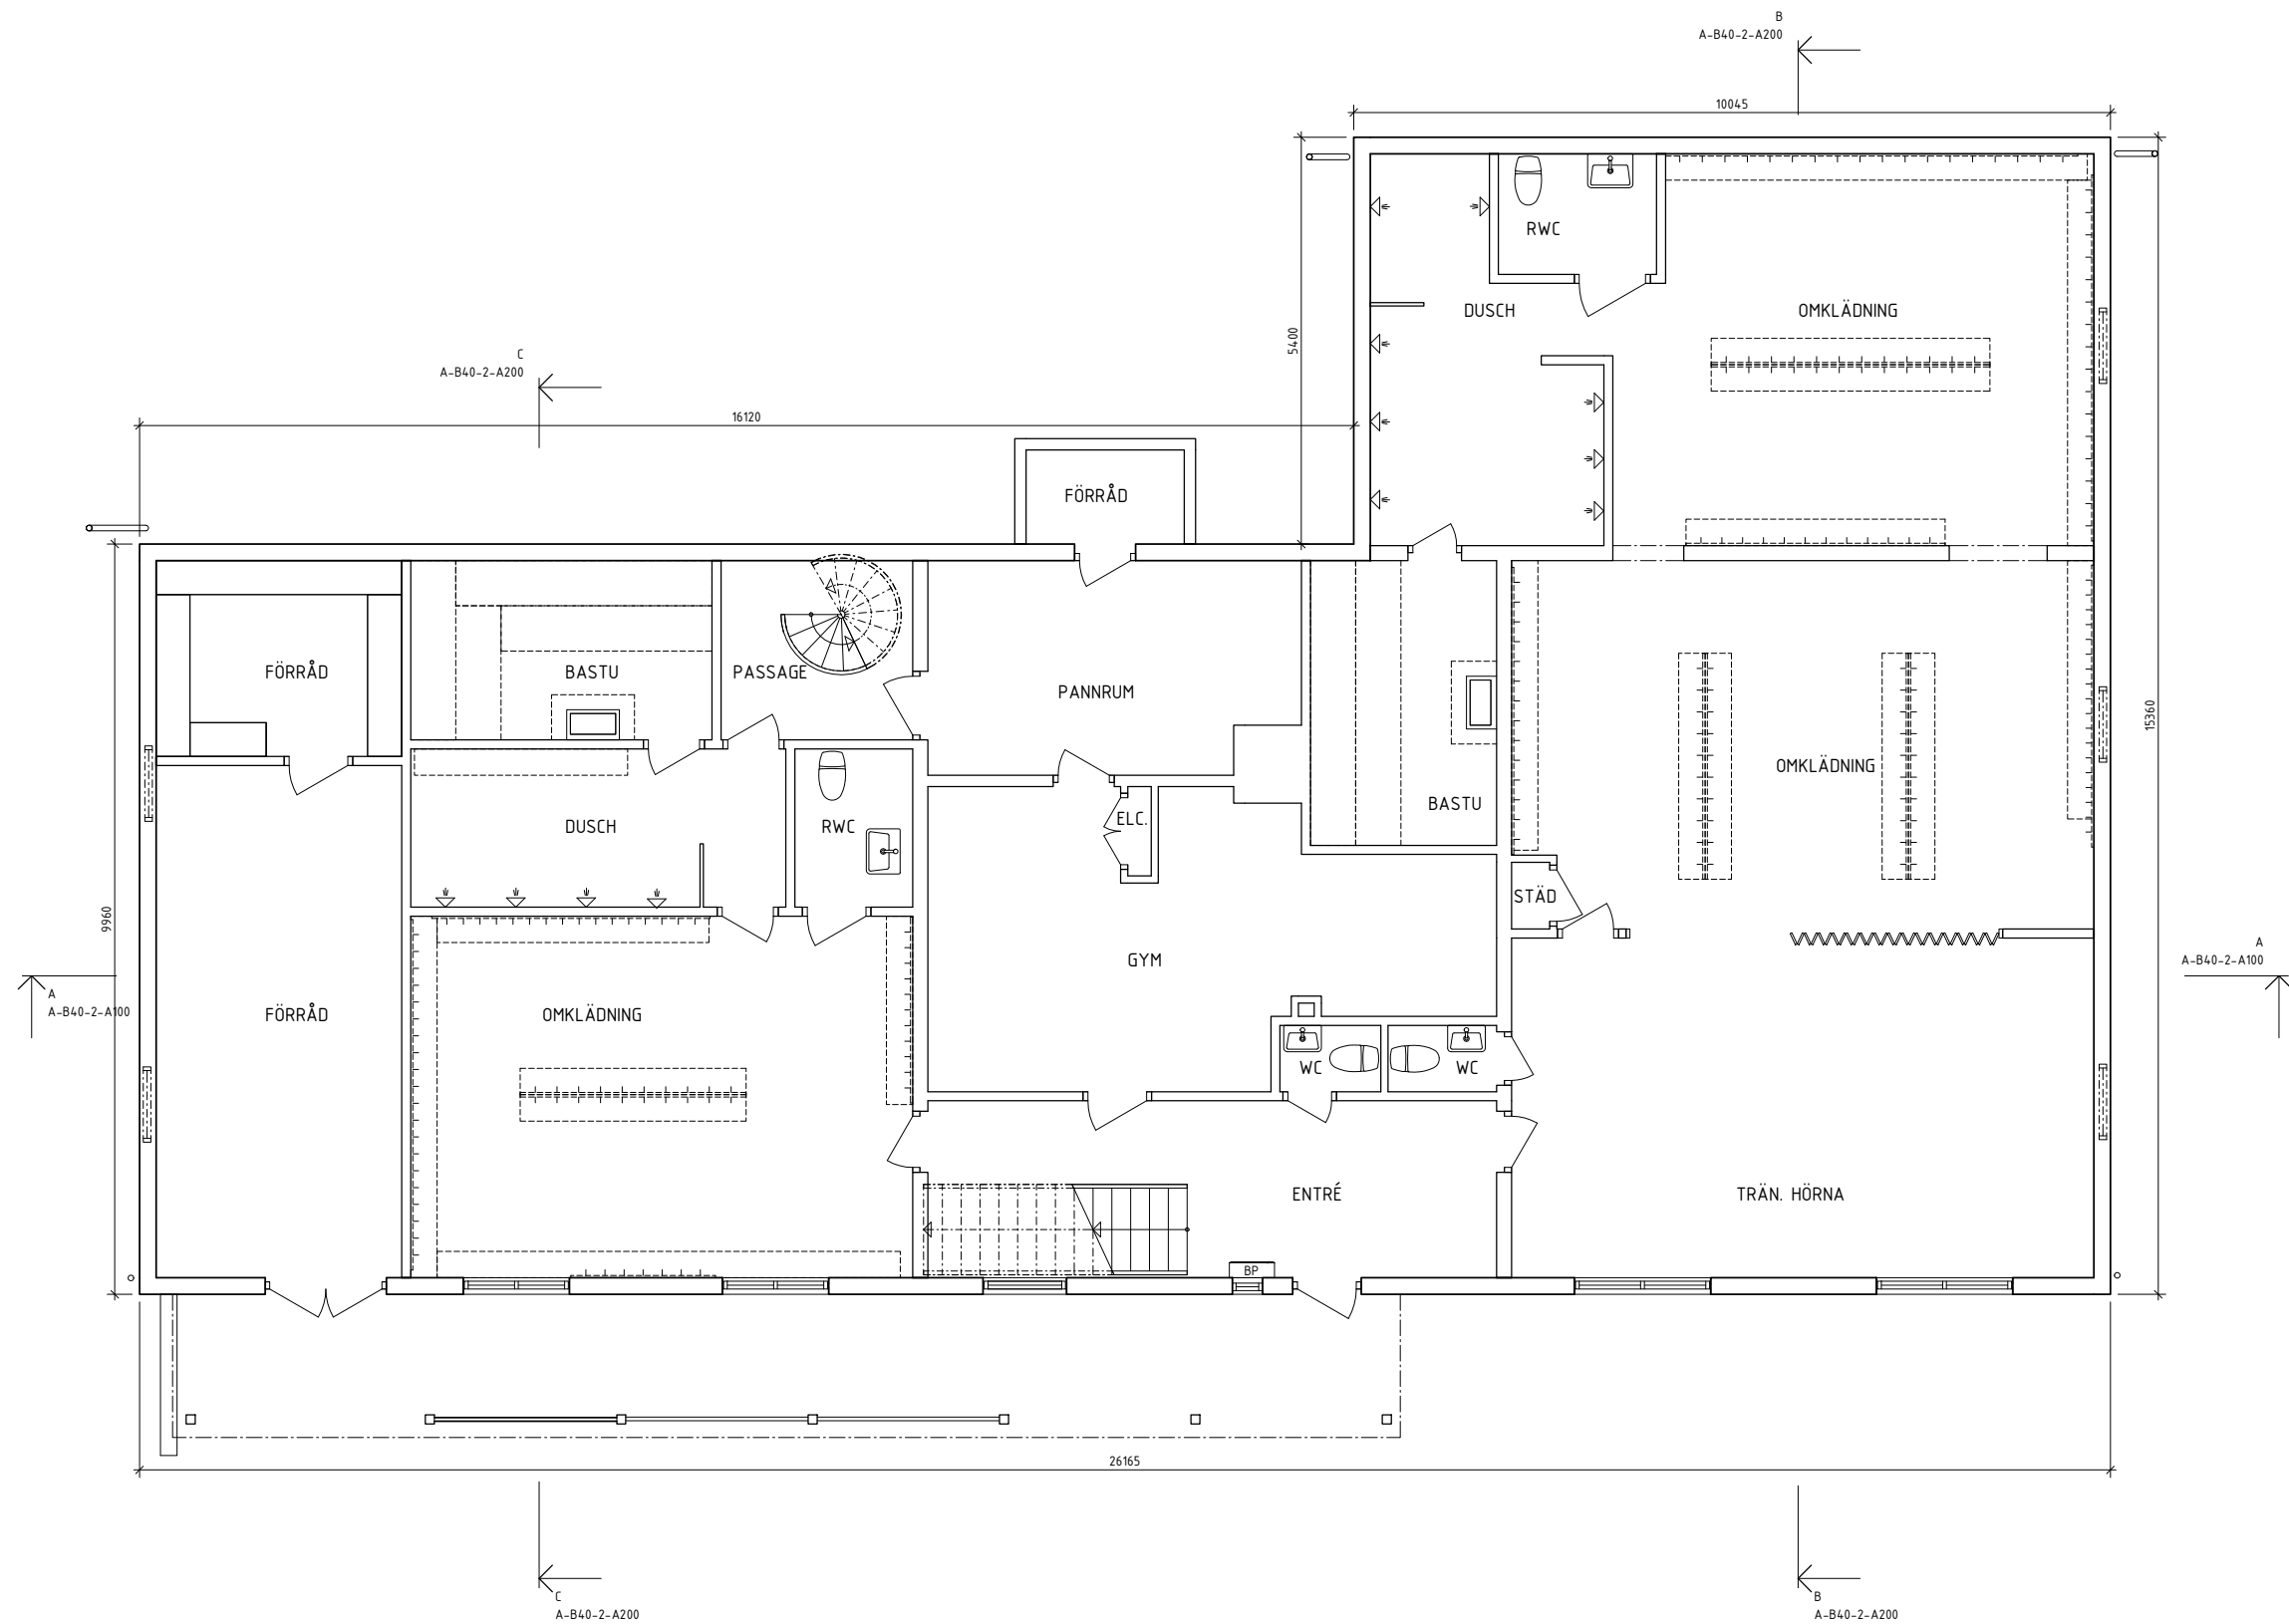

BET	ÄNDRINGEN AVSER	SIGN	DATUM
RELATIONSHANDLING			
BORÅS STAD KYPERED 1:20 BEFINTLIGT UTSEENDE			
 ARKCON BYGGKONSULTER		Katrinebergsgatan 19 504 39 Borås 033-120 120 post@arkcon.se www.arkcon.se	
DATUM	UPPRÄGARE	RITADKONSTR. AV	HANDLAGGARE
18 102	A. Nyström	L. Carlsson	L. Carlsson
DATUM	ANSVARIG		
2018.02.08	L. Carlsson		
PLAN 1, BOTTENPLAN			
SKALA	NUMMER	BET	
1:50 (A1) 1:100 (A3)	A-B40-1-A100		

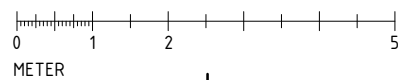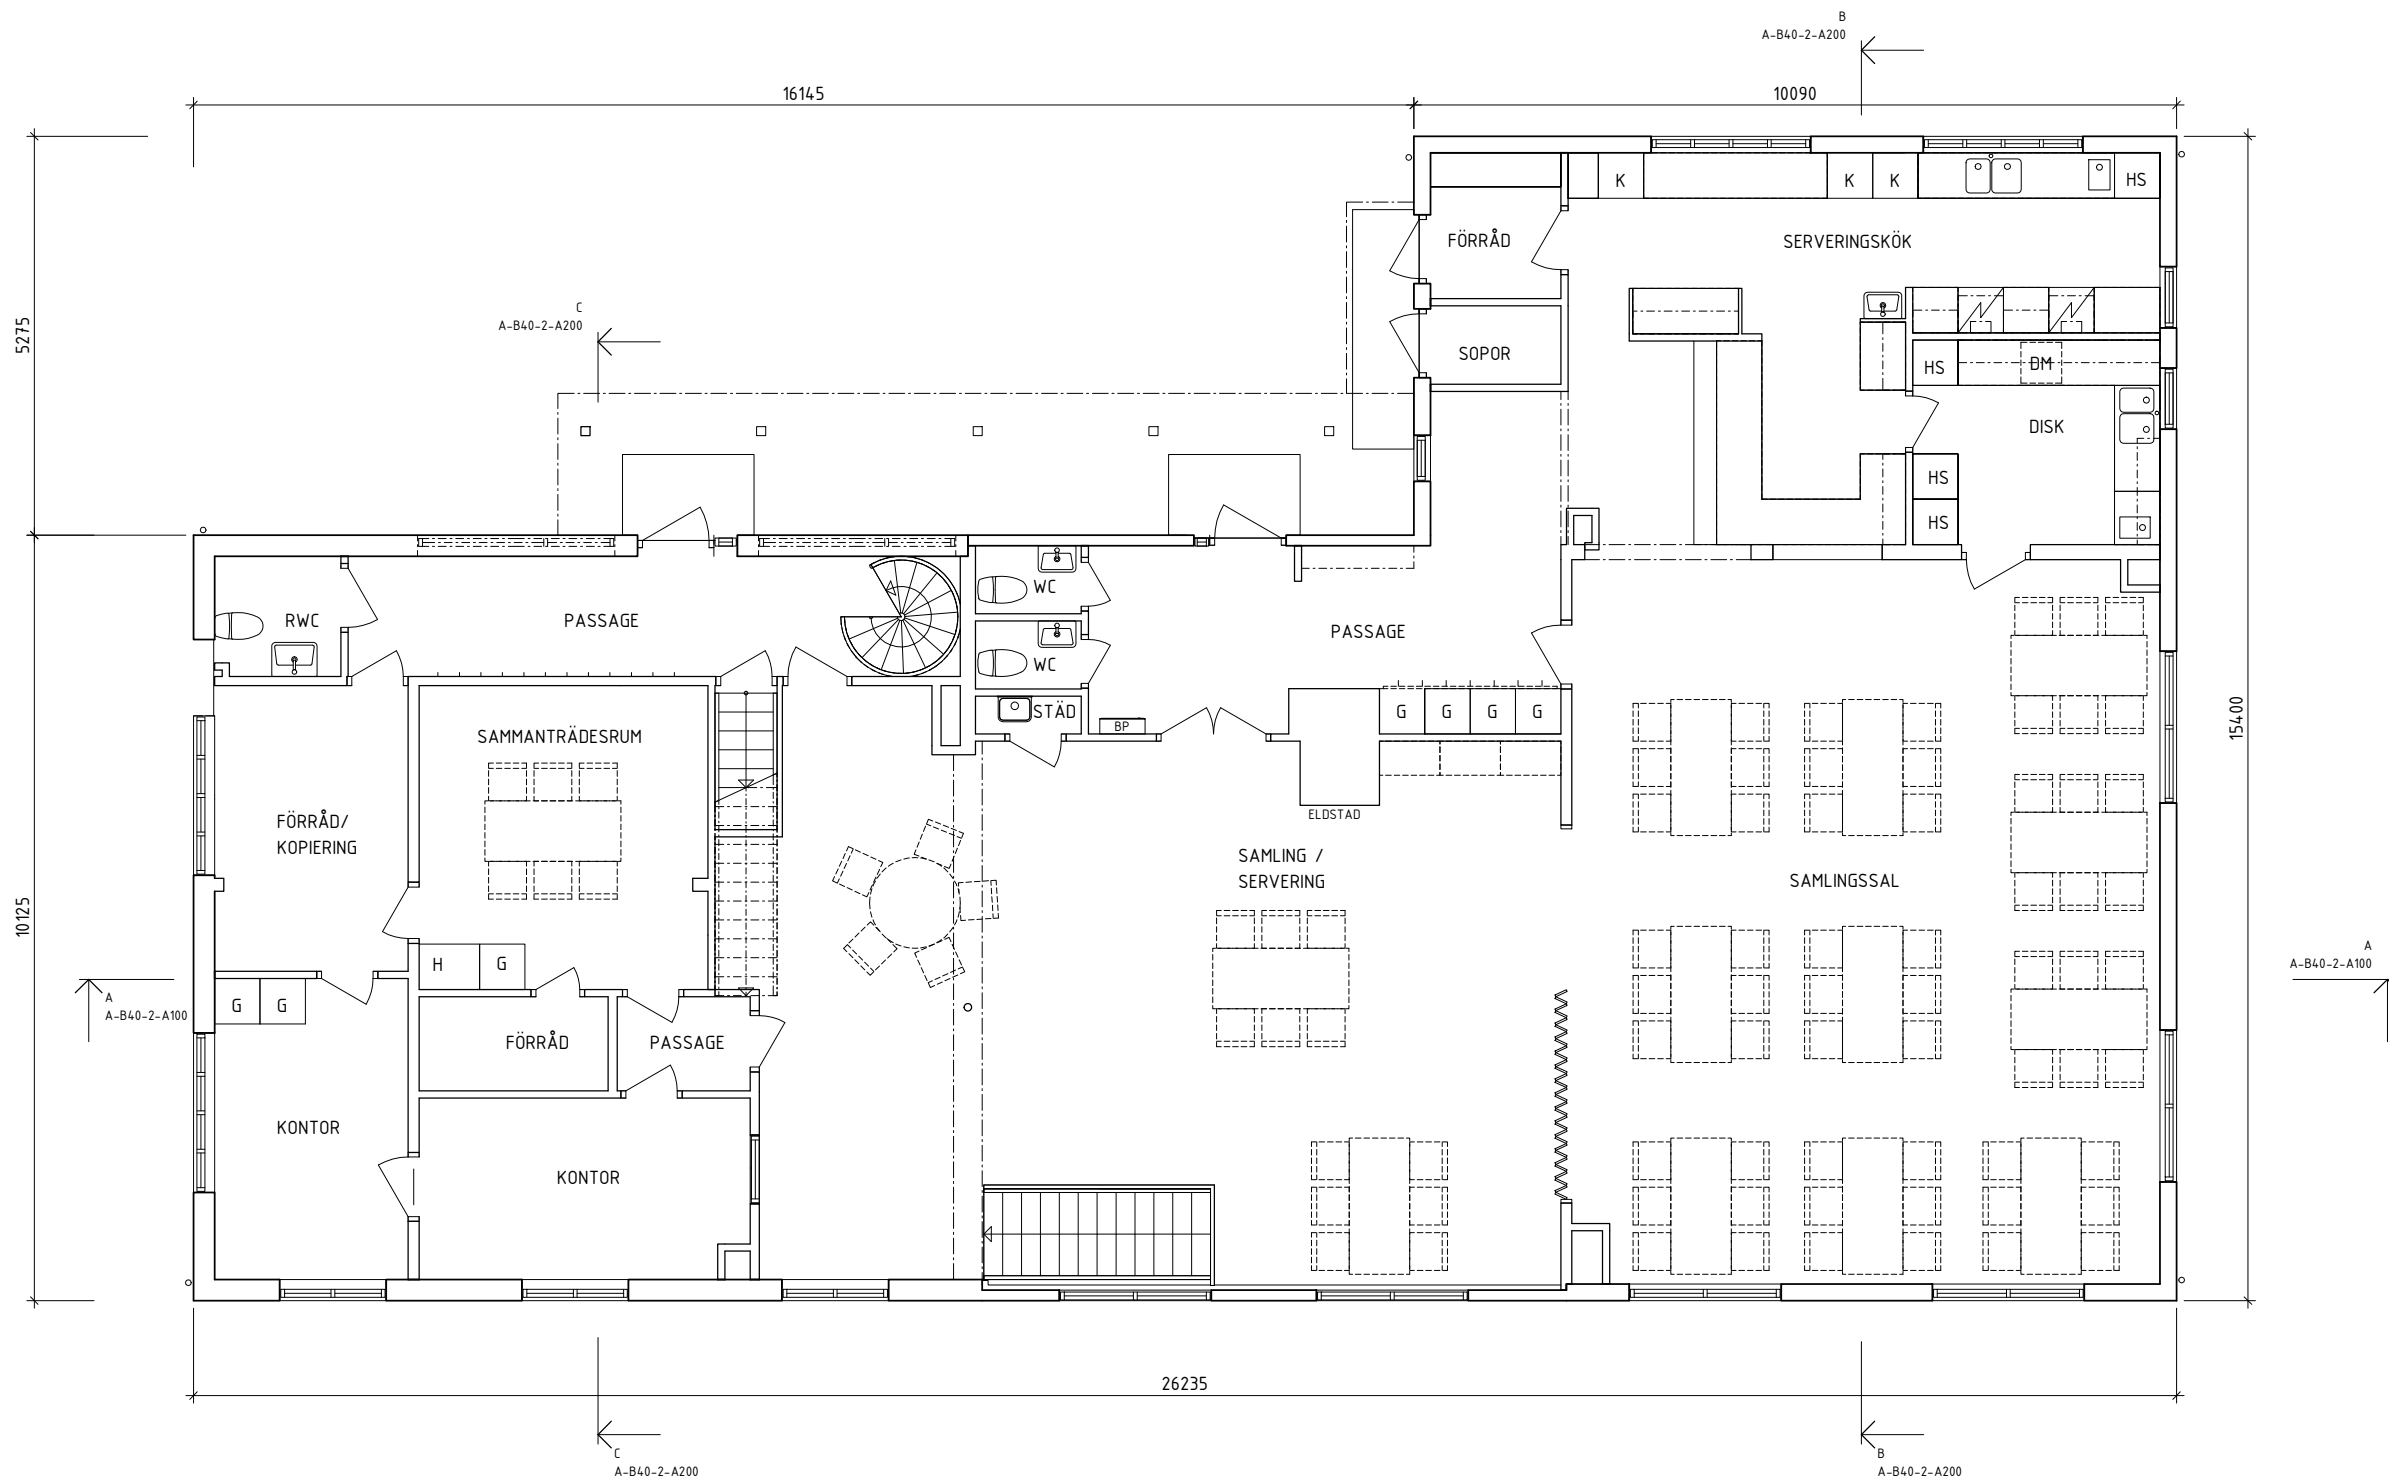


BET	ÄNDRINGEN AVSER	SIGN	DATUM
RELATIONSHANDLING			
BORÅS STAD KYPERED 1:20 BEFINTLIGT UTSEENDE			
 ARKCON BYGGKONSULTER		Katrinebergsgatan 19 504 39 Borås 033-120 120 post@arkcon.se www.arkcon.se	
TUPPÖRÄGARE	18 102	RITAD/KONSTR. AV	HANDLAGGARE
DATUM	2018.02.08	ANSVARIG	L. Carlsson
PLAN 2, ENTRÉPLAN			
SKALA	1:50 (A1) 1:100 (A3)	NUMMER	A-B40-1-A200

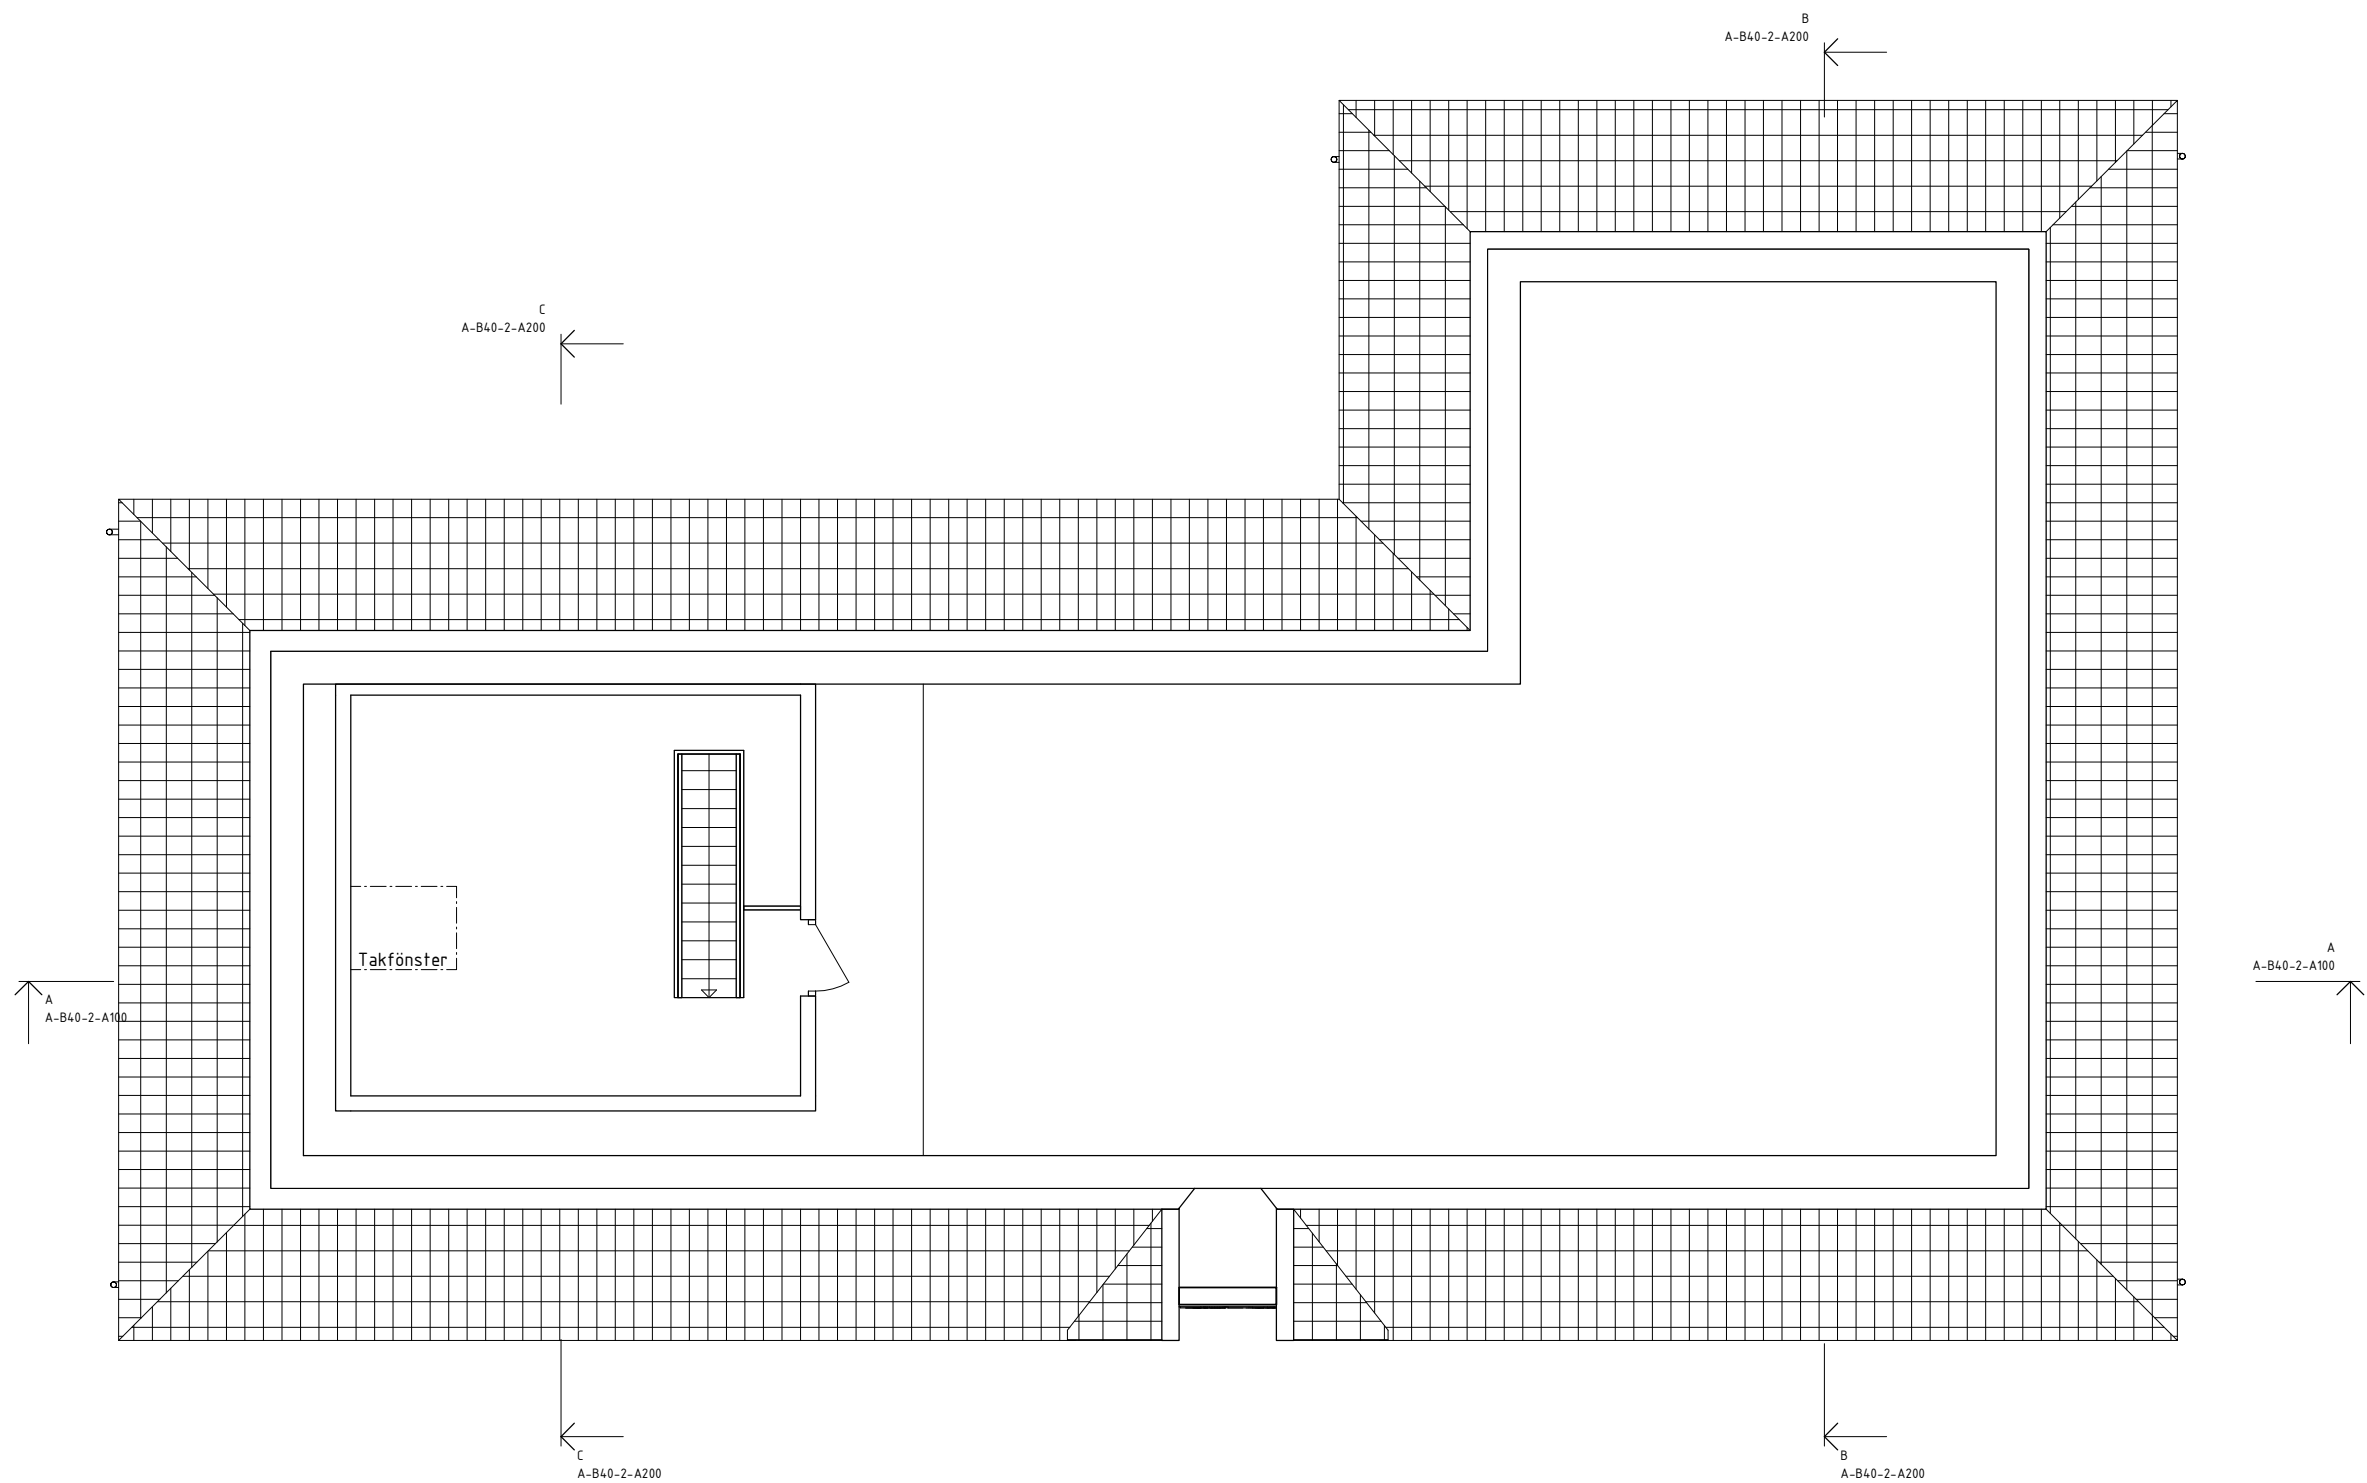


Z:\(Projekt)\Kypered 1:20_Hestrastragatan 18_102\A-Ritningar\Kypered 1:20.rvt


BET	ÄNDRINGEN AVSER	SIGN	DATUM
RELATIONSHANDLING			
BORÅS STAD KYPERED 1:20 BEFINTLIGT UTSEENDE			
 ARKCON BYGGKONSULTER		Katrinebergsgatan 19 504 39 Borås 033-120 120 post@arkcon.se www.arkcon.se	
UPPDRAGSR	18 102	RITADKONSTR. AV ANSVARIG	HANDLAGGARE
DATUM	2018.02.08	A. Nyström	L. Carlsson
PLAN 3			
SKALA	1:50 (A1) 1:100 (A3)	NUMMER	A-B40-1-A300

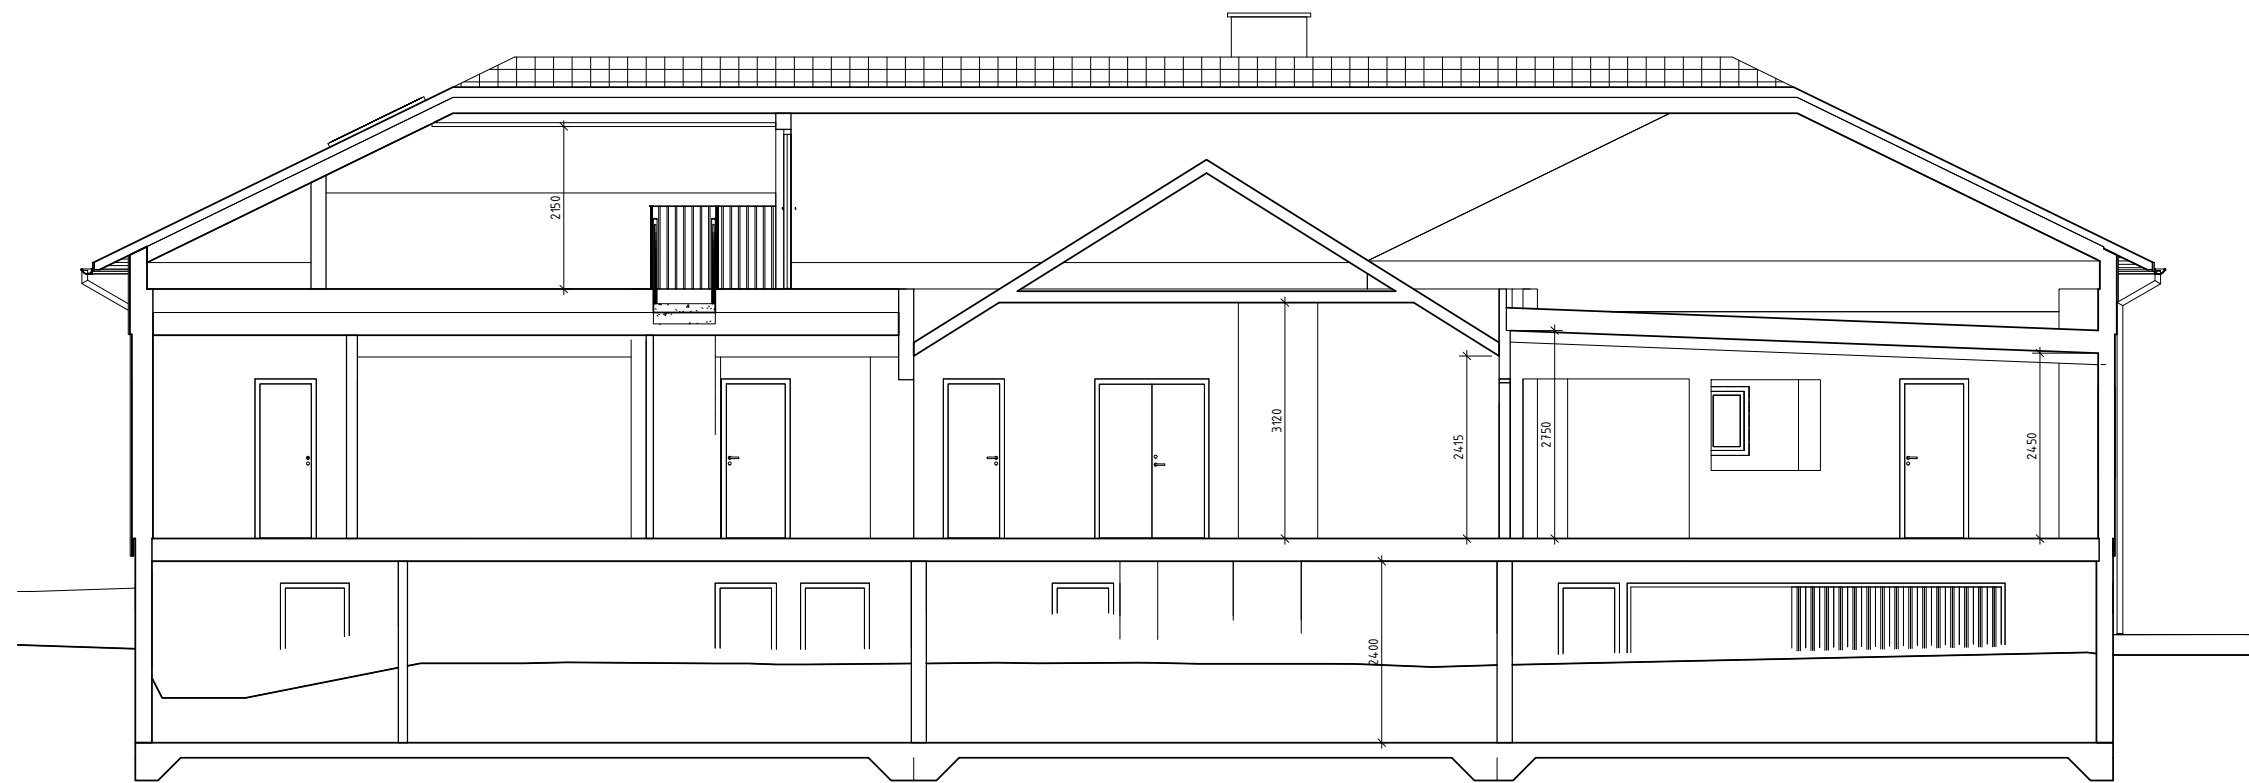


SEKTION A-A

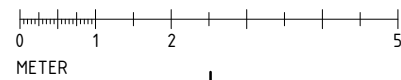


Z:\Projekt\Kypered 1:20_Hestrastragatan 18_02\A-Ritningar\Kypered 1:20.rvt
2019-04-10 11:52:51


BET	ÄNDRINGEN AVSER	SIGN	DATUM
RELATIONSHANDLING			
BORÅS STAD KYPERED 1:20 BEFINTLIGT UTSEENDE			
 ARKCON BYGGKONSULTER		Katrinebergsgatan 19 504 39 Borås 033-120 120 post@arkcon.se www.arkcon.se	
UPPRÄGARE	RITADKONSTR. AV	HANDLAGGARE	
18 102	A. Nyström	L. Carlsson	
DATUM	ANSVARIG		
2018.02.08	L. Carlsson		
SEKTION A-A			
SKALA	NUMMER	BET	
1:50 (A1) 1:100 (A3)	A-B40-2-A100		

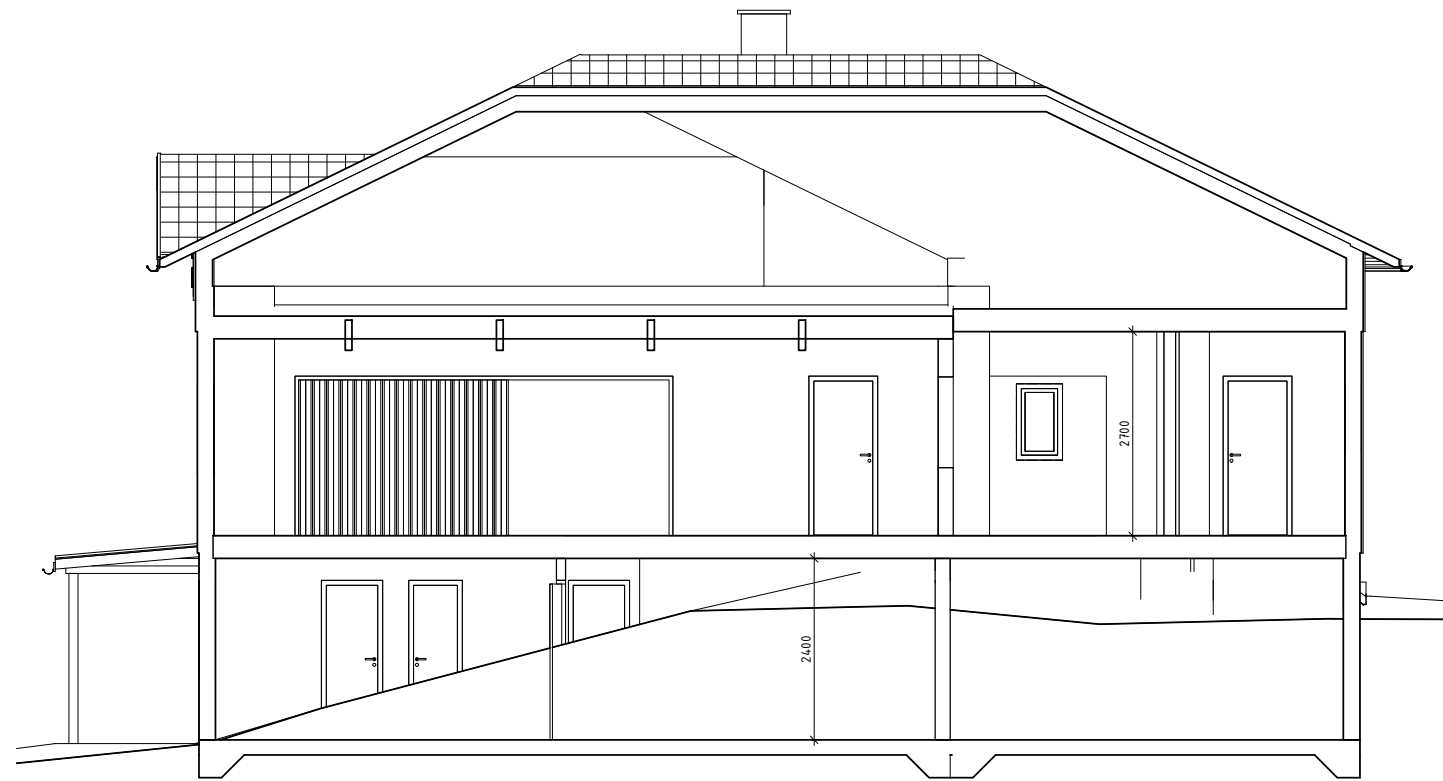


SEKTION B-B

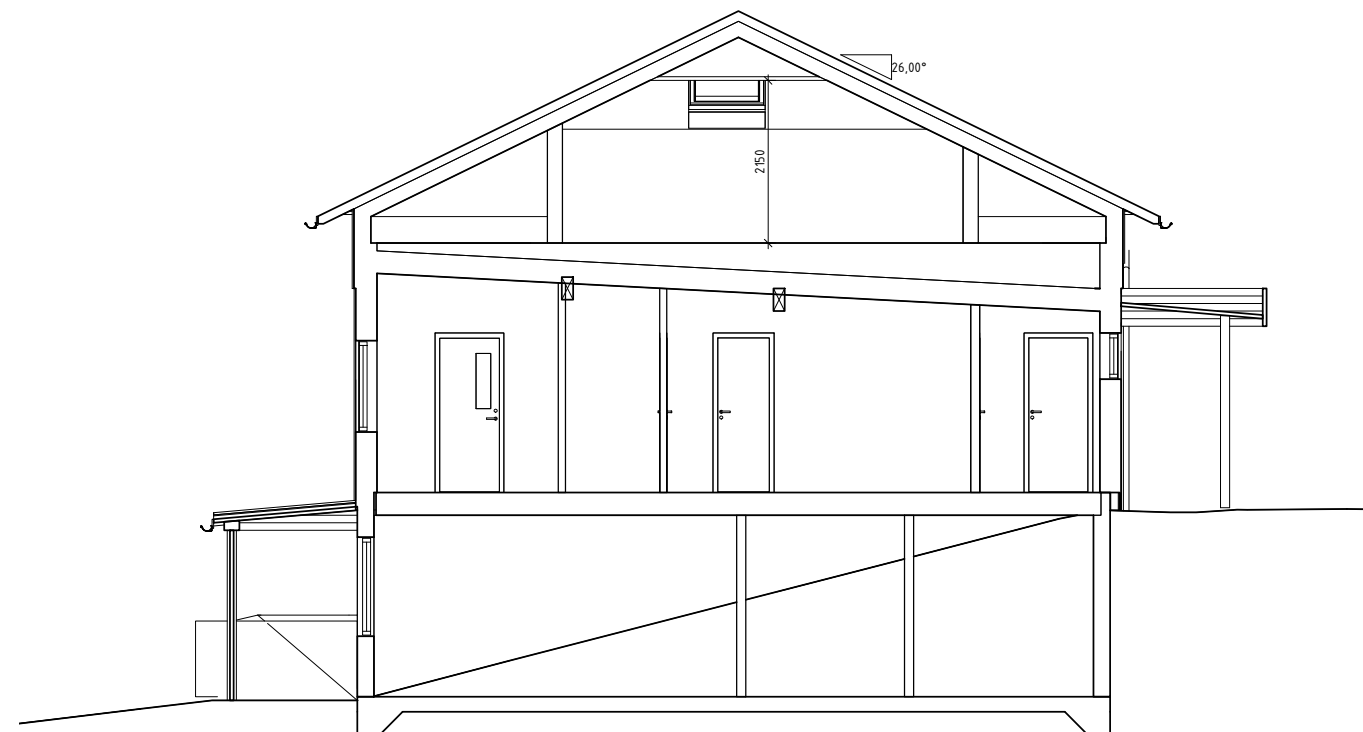


SEKTION C-C

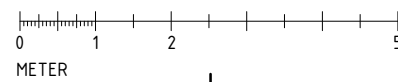

Z:\Projekt\Kypered 1:20_Hestrastrugan 18_02\A-Ritningar\Kypered 1:20.rvt
2019-04-10 11:52:51


BET	ÄNDRINGEN AVSER	SIGN	DATUM
RELATIONSHANDLING			
BORÅS STAD KYPERED 1:20 BEFINTLIGT UTSEENDE			
 ARKCON BYGGKONSULTER		Katrinebergsgatan 19 504 39 Borås 033-120 120 post@arkcon.se www.arkcon.se	
UPPDRAGSR:	18 102	RITADKONSTR. AV	HANDLAGGARE
DATUM	2018.02.08	ANSVARIG	L. Carlsson
SEKTION B-B OCH C-C			
SKALA	1:50 (A1) 1:100 (A3)	NUMMER	A-B40-2-A200

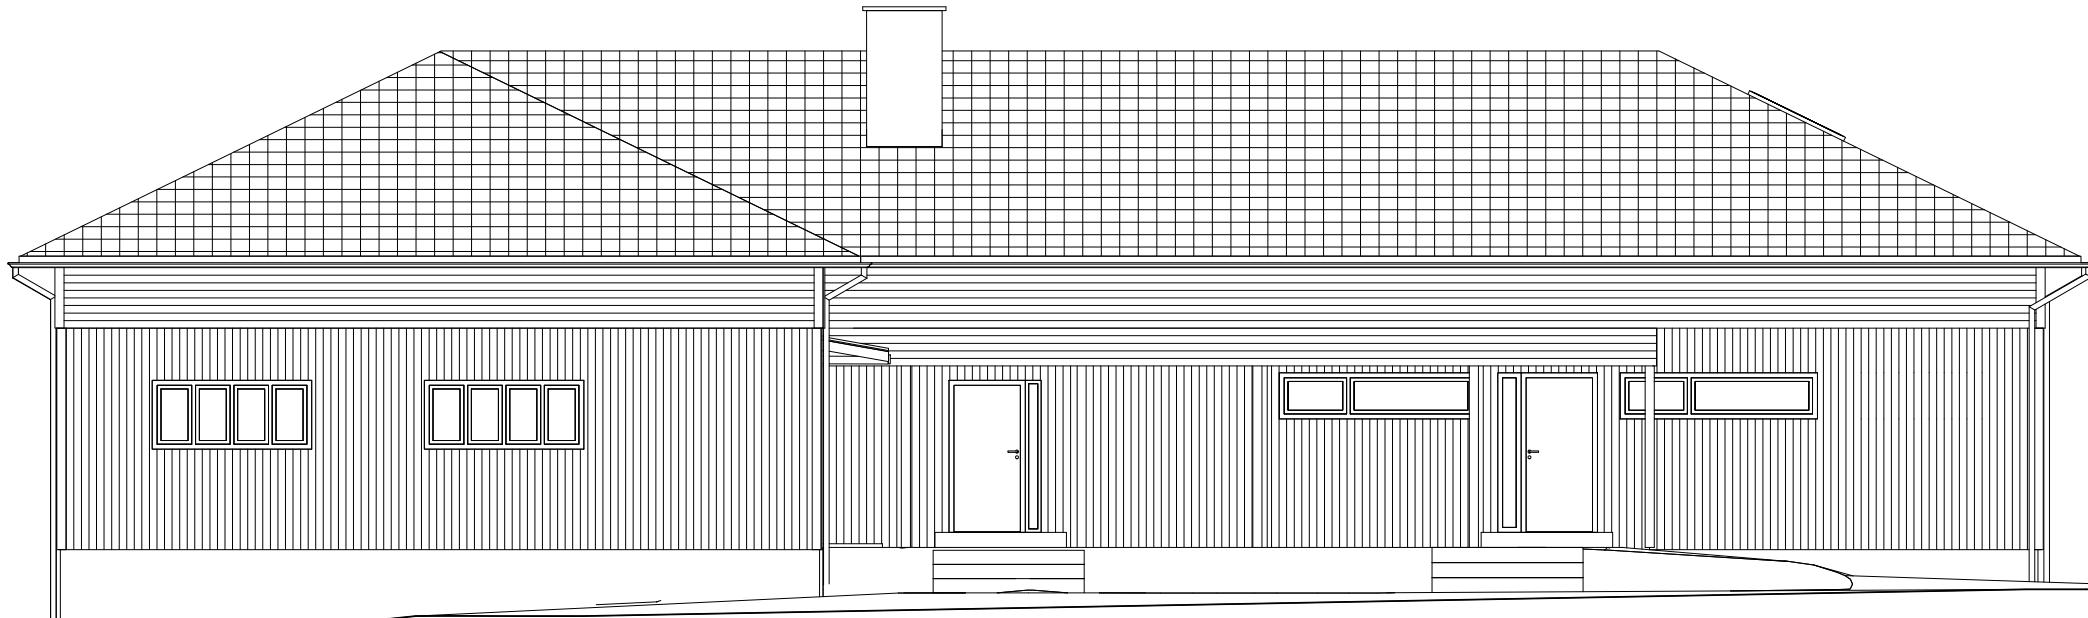

FASAD MOT NORDOST



FASAD MOT SYDVÄST

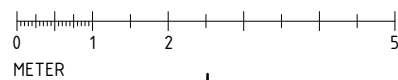


Z:\Projekt\Kypered 1:20 Hestra Stugan\18 02\A-Ritningar\Kypered 1:20.rvt


BET	ÄNDRINGEN AVSER	SIGN	DATUM
RELATIONSHANDLING			
BORÅS STAD KYPERED 1:20 BEFINTLIGT UTSEENDE			
 <small>Katrinebergsgatan 19 504 39 Borås 033-120 120 post@arkcon.se www.arkcon.se</small>			
UPPDRAGSR:	18 102	RITAD/KONSTR. AV	HANDLAGGARE
DATUM	2018.02.08	ANSVARIG	L. Carlsson
FASAD MOT NORDOST, SYDVÄST			
SKALA	1:50 (A1)	NUMMER	A-B40-3-A100
	1:100 (A3)		



FASAD MOT NORDVÄST

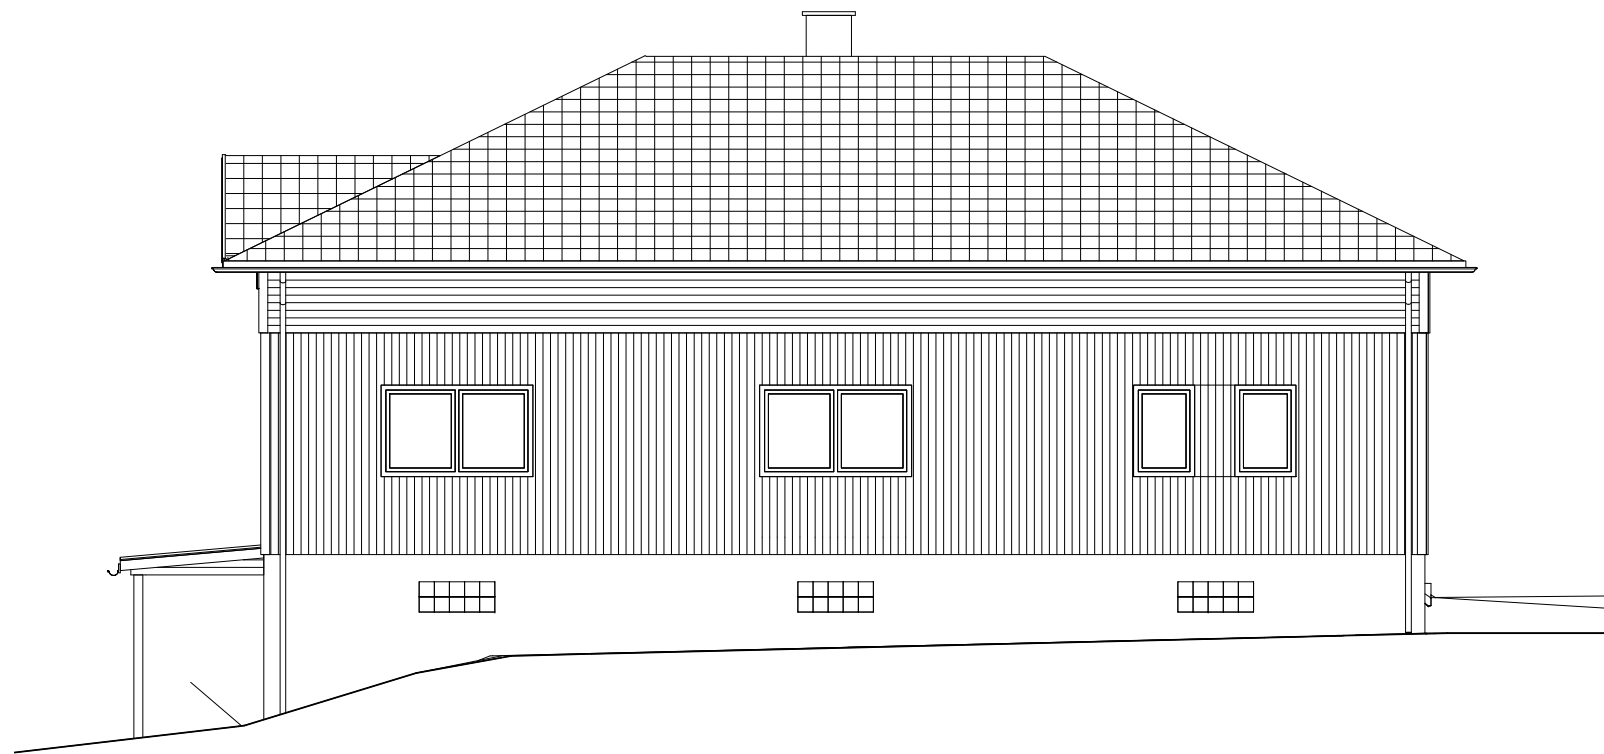

FASAD MOT SYDOST

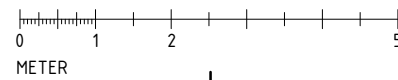

Z:\Projekt\Kypered 1:20_Hestrastrågen\18_102\A-Ritningar\Kypered 1:20.rvt

BET	ÄNDRINGEN AVSER	SIGN	DATUM
RELATIONSHANDLING			
BORÅS STAD KYPERED 1:20 BEFINTLIGT UTSEENDE			
		Katrinebergsgatan 19 504 39 Borås 033-120 120 post@arkcon.se www.arkcon.se	
BYGGKONSULTER		UPPRÄGARE	HANDLAGGARE
18 102	A. Nyström	L. Carlsson	
DATUM	ANSVARIG		
2018.02.08	L. Carlsson		
FASAD MOT NORDVÄST, SYDOST			
SKALA	NUMMER	BET	
1:50 (A1) 1:100 (A3)	A-B40-3-A200		